


Powiat: sławieński  
Jednostka ewidencyjna: Sławno-G 321306\_2  
Obręb: 0003 Boleszewo  
Działka: 199

# MAPA INWENTARYZACJI POWYKONAWCZEJ

## SKALA 1:500

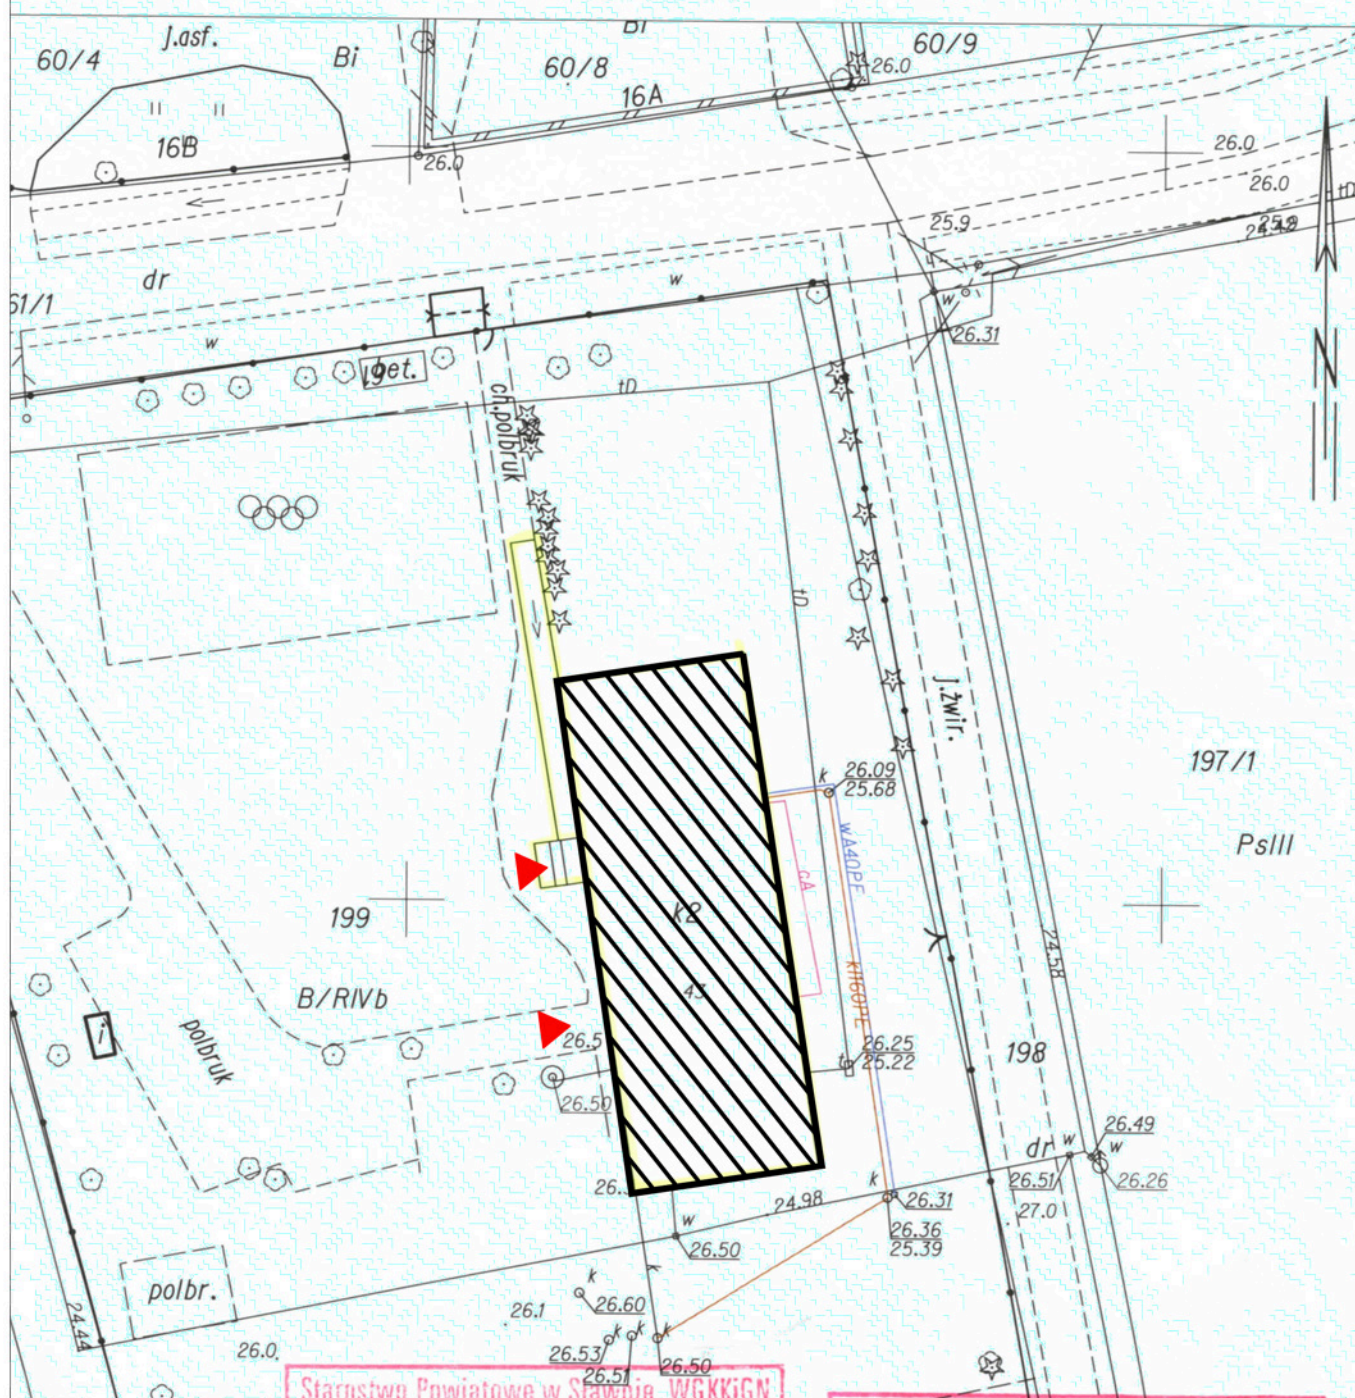

Legenda :



Obiekt objęty opracowaniem



Wejścia do budynku



taros

nr archiwalny  
2014/05

## P.H.U. Taros - Pracownia Projektowa

Temat:	Adaptacja na mieszkania części budynku byłej Szkoły Podstawowej w Boleszewie		
Adres:	Boleszewo, dz. nr 199		
rysunek:	PLAN SYTUACYJNY		
Projektowali:	architektura	arch. Karolina Paluszyńska -Czekaj	upr. nr PO/KK/408/2011 w specjalności architektonicznej
Sprawdzili:	architektura	arch. Tadeusz Rostkowski	upr. nr GT-NB-63/105/76 w specjalności architektonicznej
03.2014	branża: architektura, konstrukcja	skala 1:500	nr rys.: PS