


# Zestawienie materiałów na budowę przydomowych oczyszczalni ścieków - gmina Sławno

Lp.	Miejscowość	nr domu	Działka	rodzaj gruntu	ILOŚĆ OSÓB	Oczyszczalnia RLM = 1-6	Oczyszczalnia RLM = 7-10	P.Ś.O (szt.)	P.Ś.S. PRZ. (m)	ks 110 (m)	pe 40 (m)	pe 50 (m)	ST. (szt.)	SR. (szt.)	Rura osłoniowa ks 200 (m)	Studnia chłonna (szt.)	Drenaż rozsączający (mb.)
2.	Brzeście	43A	83/2	Pg	4	1		1	15	2		2					
3.	Brzeście	25	101/1, 101/2	Ps	5	1			16	<del>23</del> 2			1	1			16
4.	Brzeście	24	102	Ps	6	1		1	29	2	15		1	1			20
5.	Gwiazdówko	4	266	Ps	6	1			22	6			2	1			24
6.	Gwiazdowo	22	328	Pg	6	1		1	27	2	16		2	1			24
7.	Gwiazdowo	31	377	Ps	4	1			7	<del>4</del> 2			1	1			16
8.	Janiewice	4	449/1	Ps, Z	4	1			34	<del>4</del> 2			3	1	2		16
9.	Janiewice	10	452/2	Ps	3	1			5	<del>14</del> 2			1	1			12
10.	Janiewice	12	453	Ps	5	1			11	<del>8</del> 2			1	1			20
11.	Janiewice	15	455/2	Pg	4	1			20	<del>4</del> 2			1	1			16
12.	Janiewice	1	462	Ps	3	1			10	<del>13</del> 2			1	1			12
13.	Janiewice	3	465/1	Pg	4	1			20	44			1	1			16
14.	Janiewice	7	499	Ps, Pg	10		1		15	<del>4</del> 2			1	1			40
15.	Janiewice	9	500/1	Pg	7		1		16	<del>4</del> 2			1	1			28
16.	Janiewice		503/1	Pg	4	1		1	12	2	2		1	1			16
17.	Janiewice	94	511/1	Ps	3	1		1	5	2	7		1	1			12
18.	Janiewice	93	551/3	Ps	3	1		1	18	2	3		1	1			12
19.	Janiewice	101	597/1	Ps	4	1		1	27	2	8		1	1			16
20.	Wrzeźnica	30	362/6	Ps	4	1			11	2			2			1	
					Σ	17	2	1	325	36	143	2	23	10	2	1	352
								6	320	146	53			18			340


Przedsiębiorstwo Naukowo-Techniczne  
**GLOBAL TECHNICS**  
 17-100 Bielsk Podlaski  
 ul. Jagiellońska 9B/1, 606 438 492  
 NIP 543-174-12-70, REG. 200235990


mgr inż. JACEK ROSZCZYC  
 upr. bud. bez logran. do projekt.  
 w specjalności instalacji sanitarnych  
 PDL/0054/POOS/09

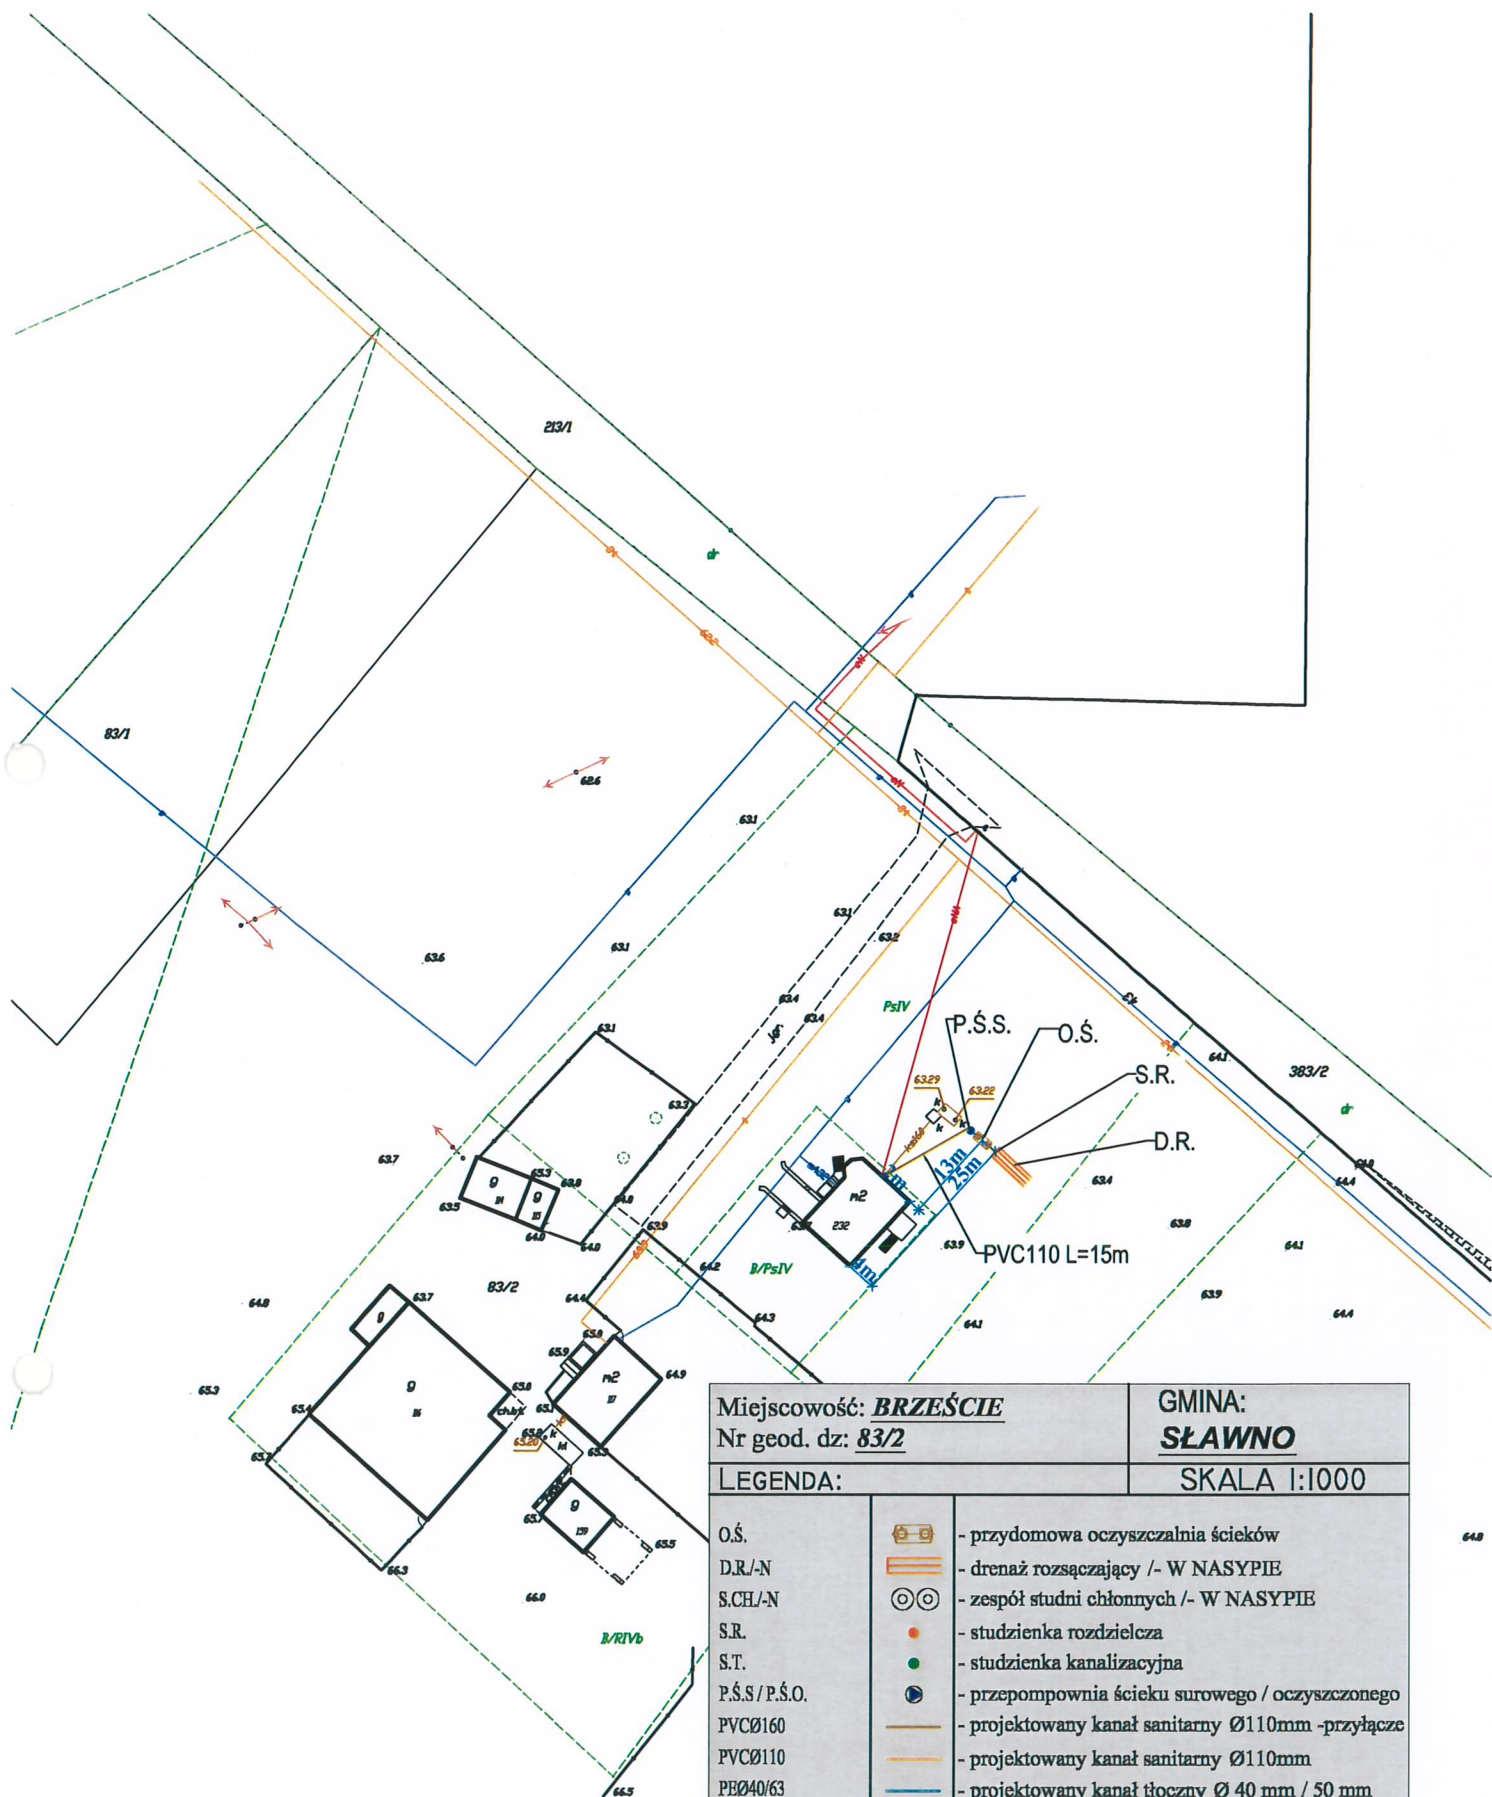

Miejscowość: <b>BRZEŚCIE</b>		GMINA: <b>SŁAWNO</b>	
Nr geod. dz: <b>83/2</b>			
LEGENDA:		SKALA 1:1000	
O.S.		- przydomowa oczyszczalnia ścieków	
D.R./N		- drenaż rozsączający /- W NASYPIE	
S.CH./N		- zespół studni chłonnych /- W NASYPIE	
S.R.		- studzienka rozdzielcza	
S.T.		- studzienka kanalizacyjna	
P.S.S./P.S.O.		- przepompownia ścieku surowego / oczyszczonego	
PVC110		- projektowany kanał sanitarny Ø110mm -przyłącze	
PVC110		- projektowany kanał sanitarny Ø110mm	
PE100/63		- projektowany kanał tłoczny Ø 40 mm / 50 mm	
BRANŻA SANITARNA:		PODPIS:	
mgr inż. Jacek Roszczyc		mgr inż. JACEK ROSZCZYC	
NR UPRAWNIEN:		upr. bud. bez ogran. do projekt.	
PDL/0054/POOS/09		w specjalności instalacji sanitarnych	
		PDL/0054/POOS/09	




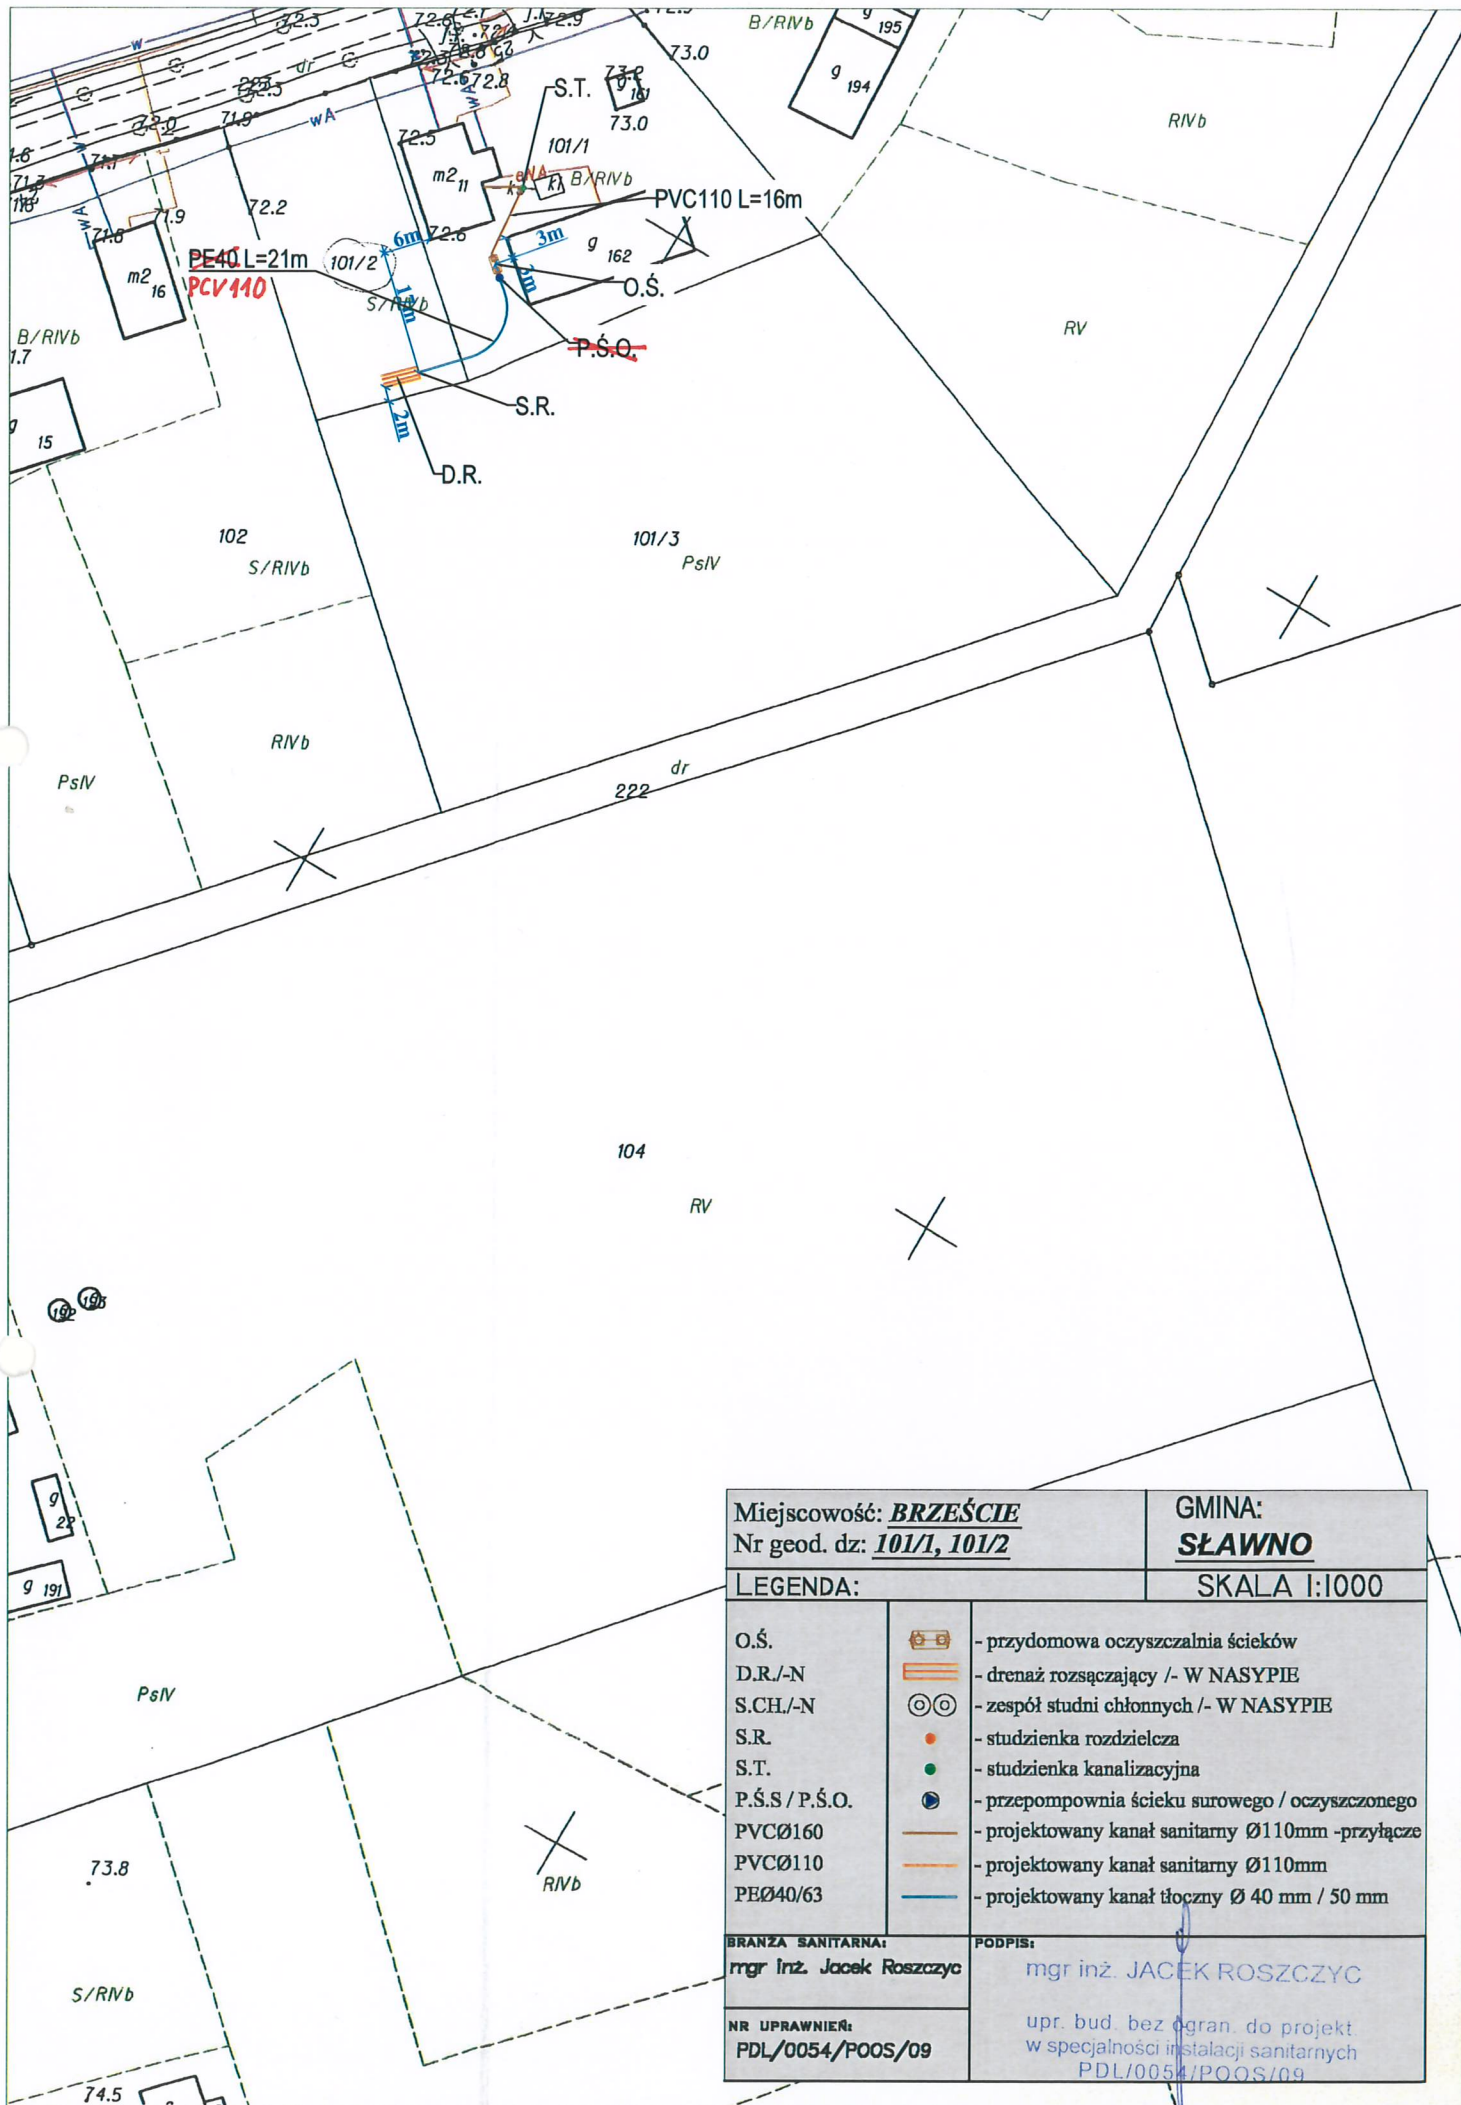

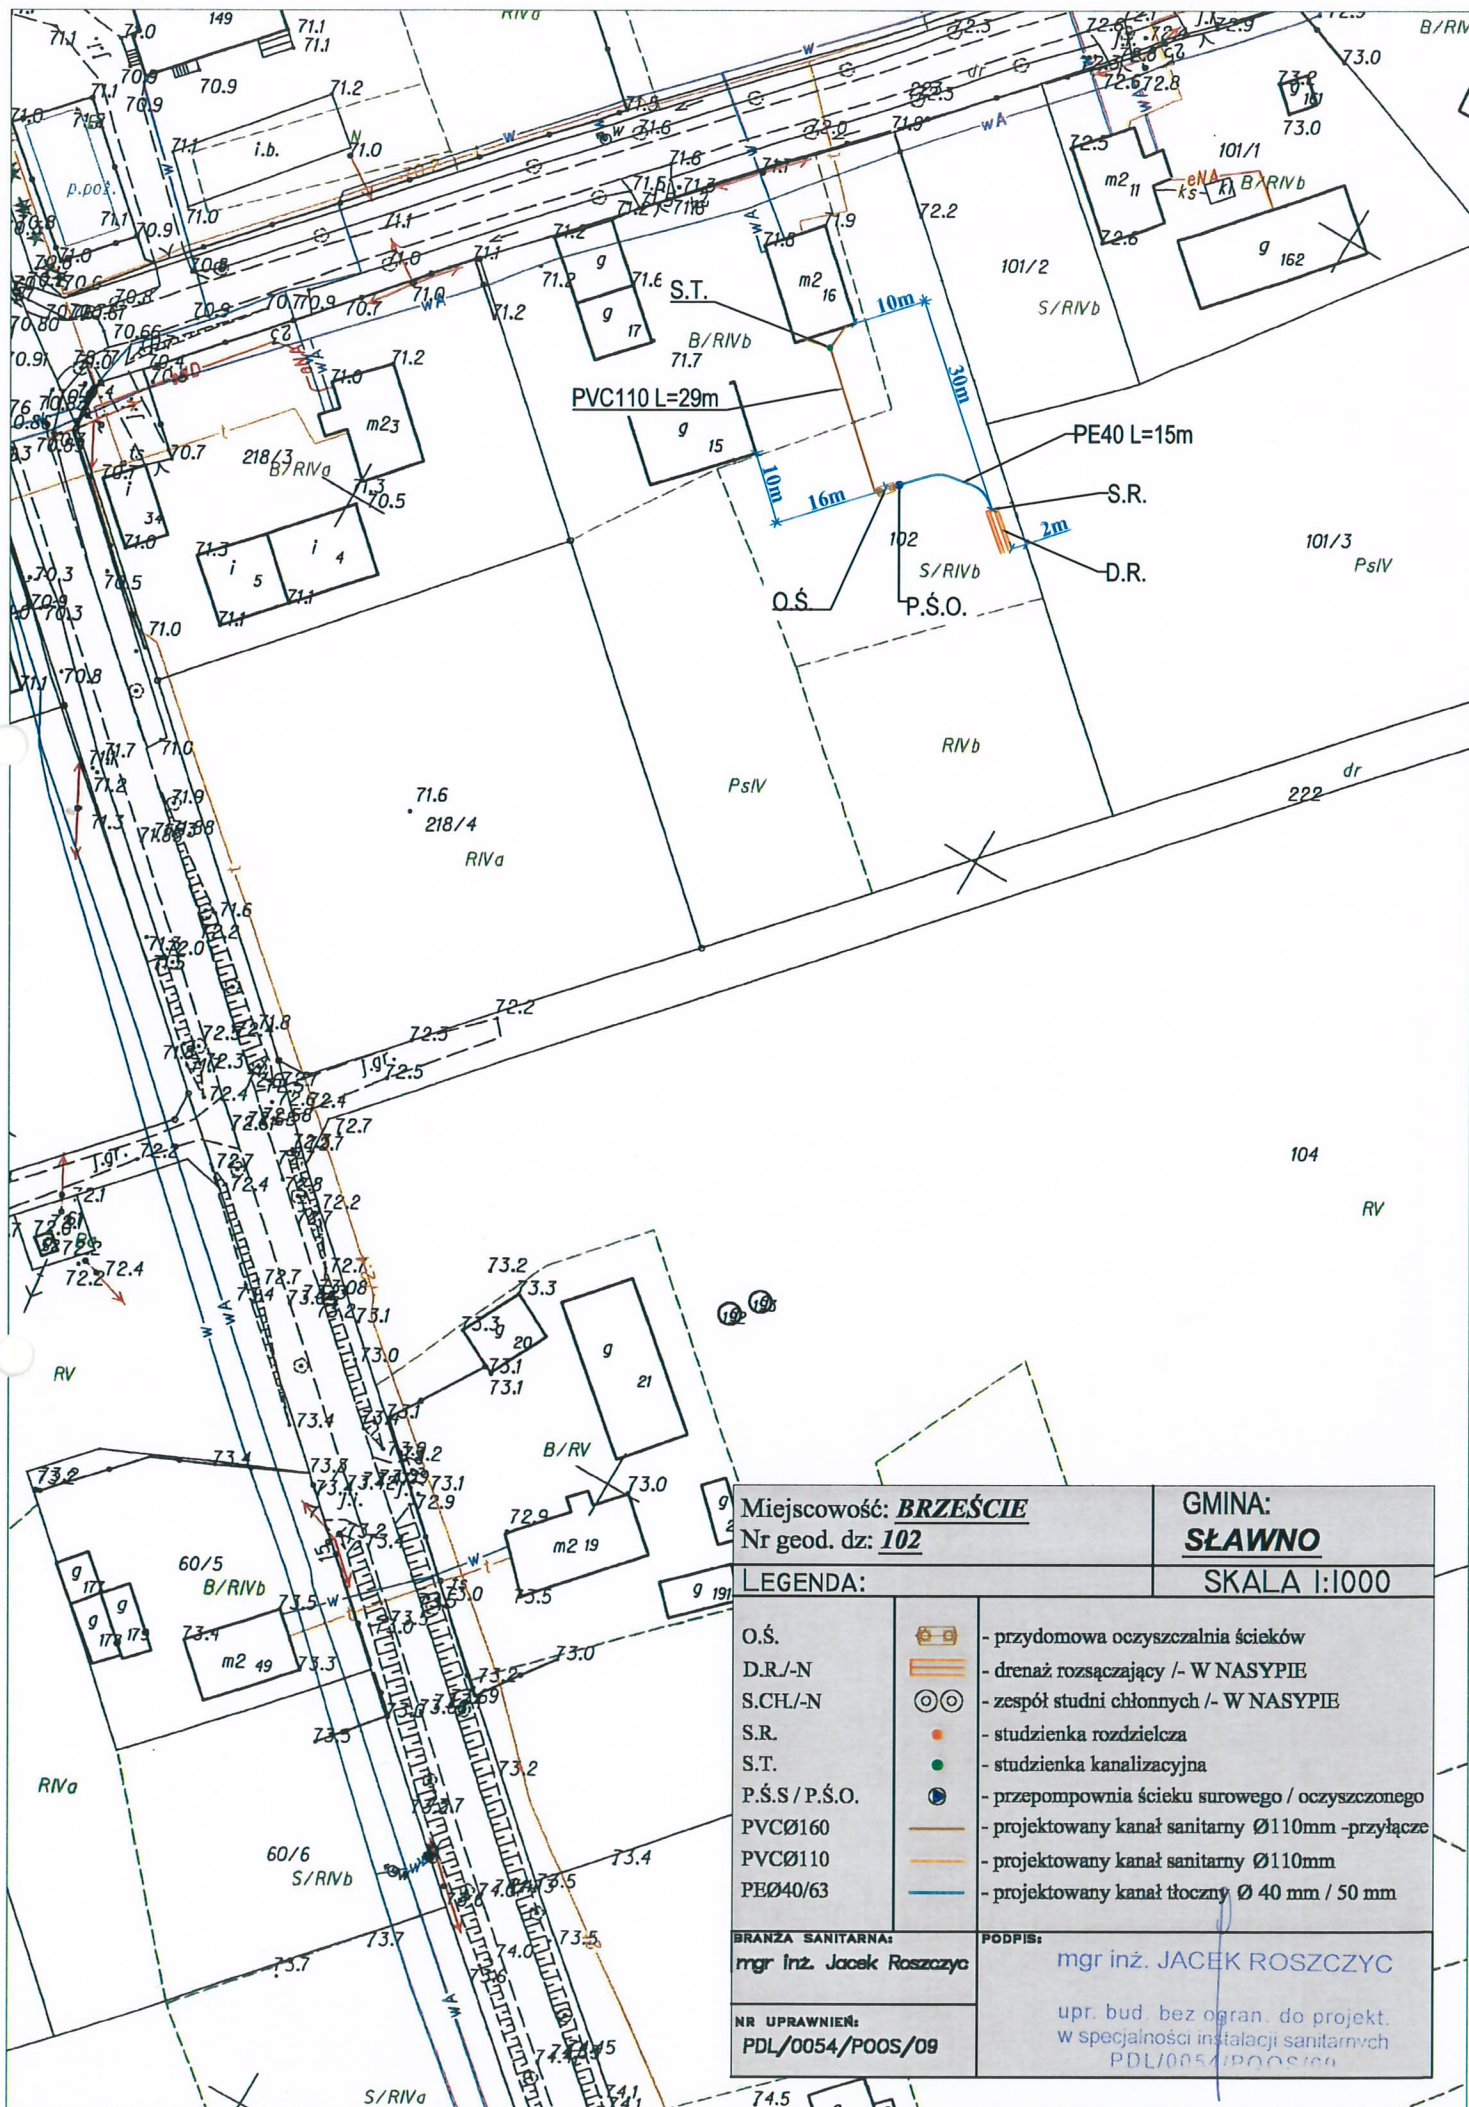





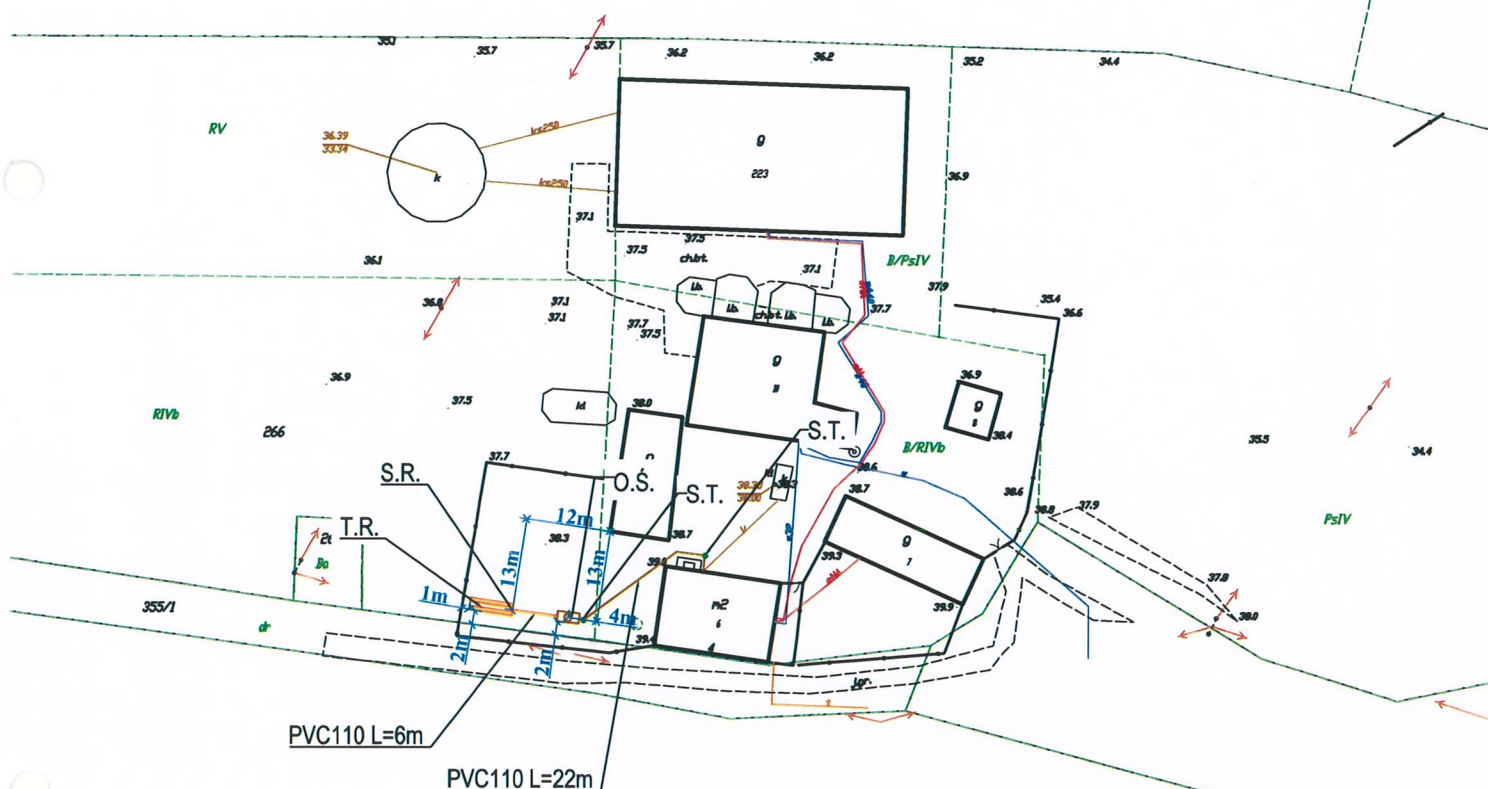


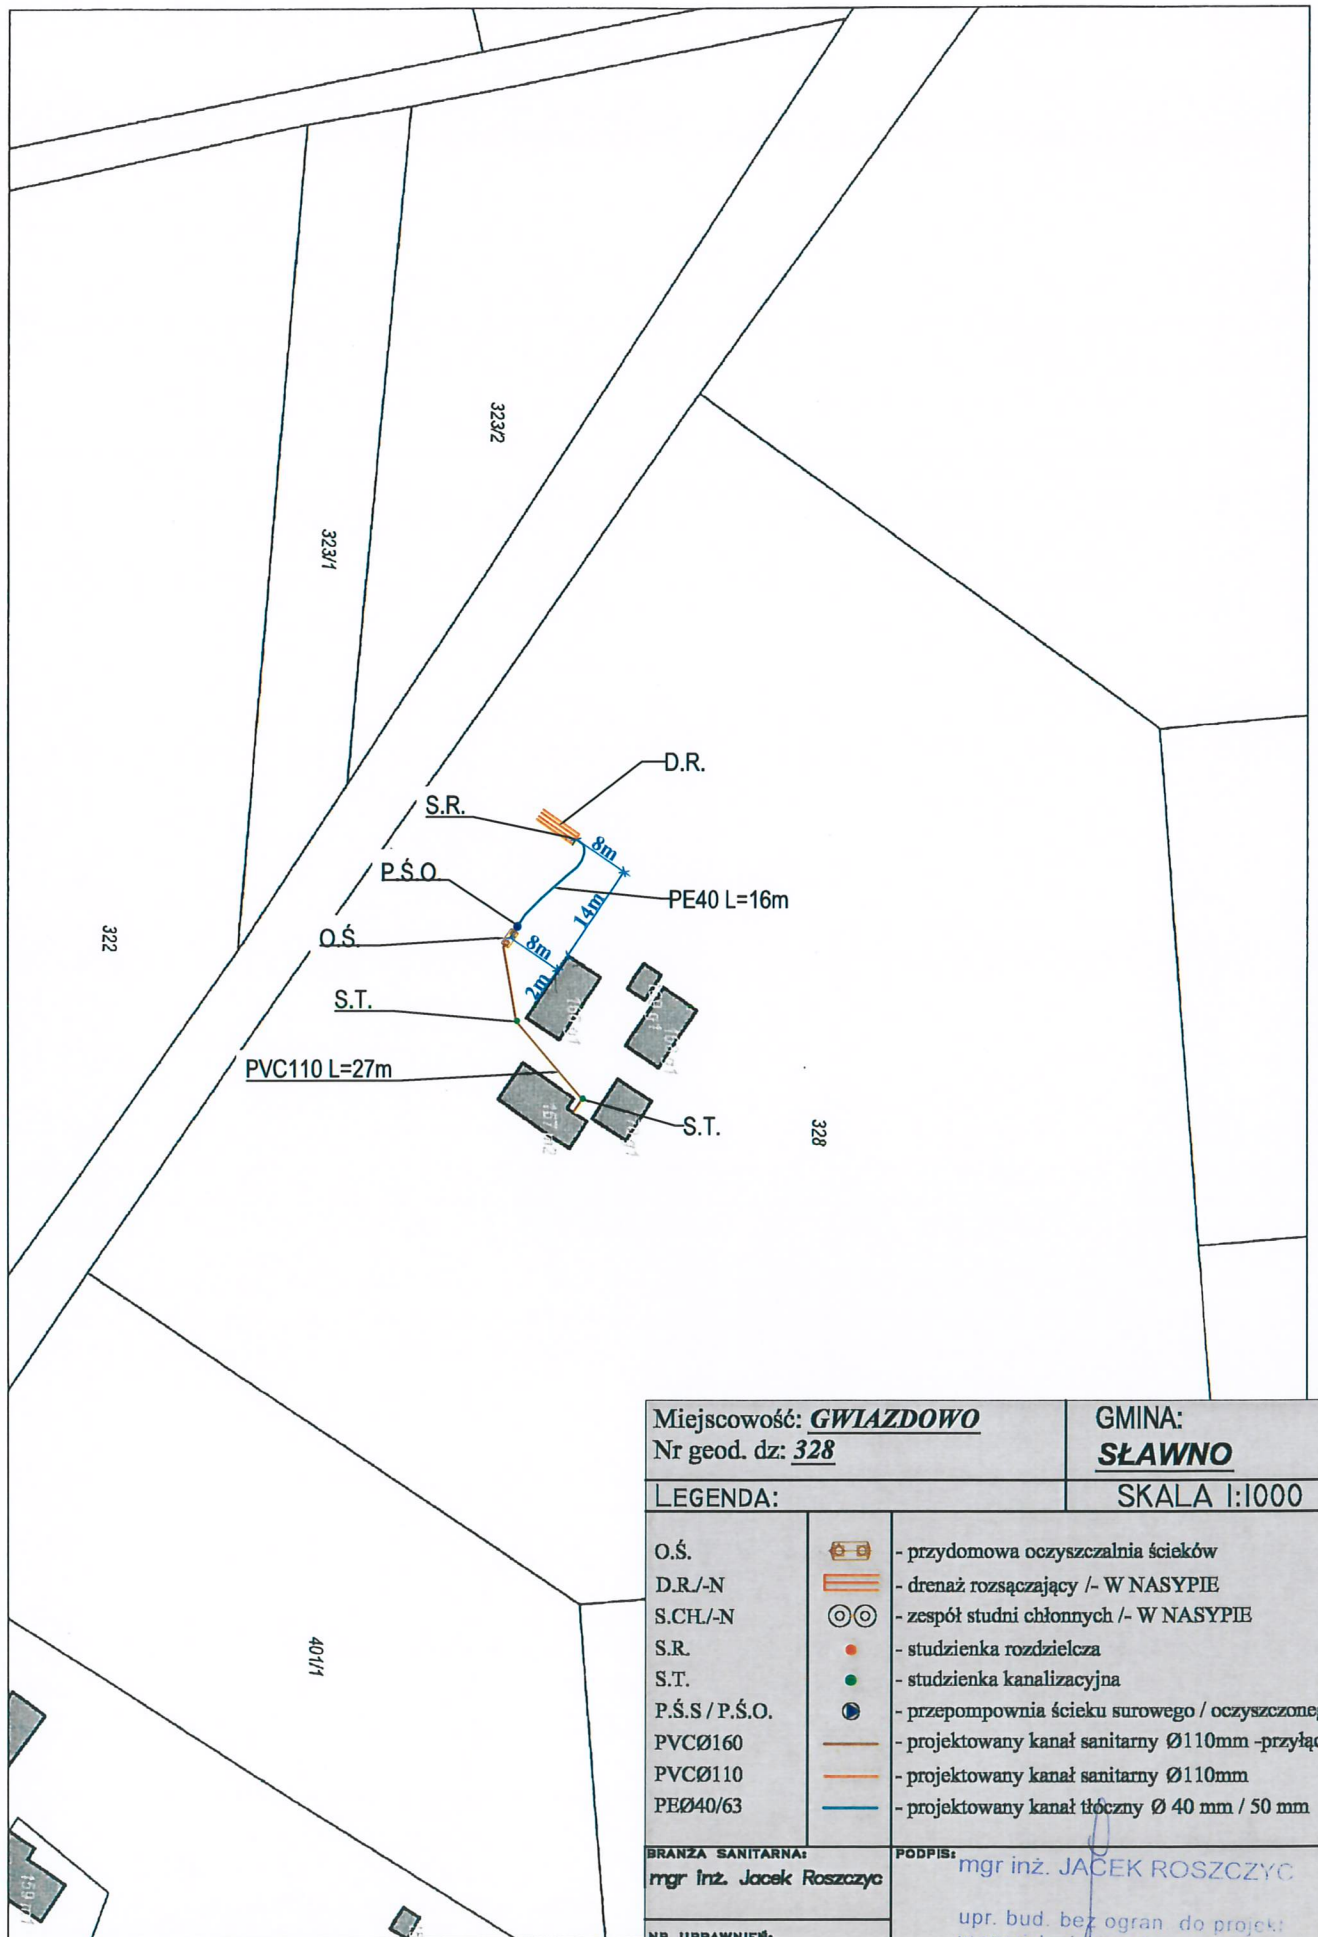




139/1



Miejscowość: <b><u>GWIAZDÓWKO</u></b>		GMINA: <b><u>SŁAWNO</u></b>	
Nr geod. dz. <b><u>266</u></b>			
LEGENDA:		SKALA 1:1000	
O.Ś.		- przydomowa oczyszczalnia ścieków	
D.R./N		- drenaż rozsączający /- W NASYPIE	
S.CH./N		- zespół studni chłonnych /- W NASYPIE	
S.R.		- studzienka rozdzielcza	
S.T.		- studzienka kanalizacyjna	
P.Ś.S./P.Ś.O.		- przepompownia ścieku surowego / oczyszczonego	
PVCØ160		- projektowany kanał sanitarny Ø110mm -przyłącze	
PVCØ110		- projektowany kanał sanitarny Ø110mm	
PEØ40/63		- projektowany kanał tłoczny Ø 40 mm / 50 mm	
BRANZA SANITARNA:		PODPIS:	
mgr inż. Jacek Roszczyc		mgr inż. JACEK ROSZCZYC	
NR UPRAWNIENI:		upr. bud. bez ogrn. do projekt.	
PDL/0054/POOS/09		w specjalności instalacji sanitarnych	
		PDL/0054/POOS/09	



Miejscowość: **GWIAZDOWO**  
Nr geod. dz: **328**

GMINA: **SŁAWNO**

LEGENDA:

SKALA 1:1000

O.Ś.  
D.R./-N  
S.CH./-N  
S.R.  
S.T.  
P.Ś.S / P.Ś.O.  
PVCØ160  
PVCØ110  
PEØ40/63



- przydomowa oczyszczalnia ścieków
- drenaż rozsączający /- W NASYPIE
- zespół studni chłonnych /- W NASYPIE
- studzienka rozdzielcza
- studzienka kanalizacyjna
- przepompownia ścieku surowego / oczyszczonego
- projektowany kanał sanitarny Ø110mm -przyłącze
- projektowany kanał sanitarny Ø110mm
- projektowany kanał tłoczny Ø 40 mm / 50 mm


BRANZA SANITARNA:  
mgr inż. Jacek Roszczyk

PODPIS: mgr inż. JACEK ROSZCZYK

NR UPRAWNIEN:  
PDL/0054/POOS/09

upr. bud. bez ogran. do projekt.  
w specjalności instalacji sanitarnych  
PDL/0054/POOS/09




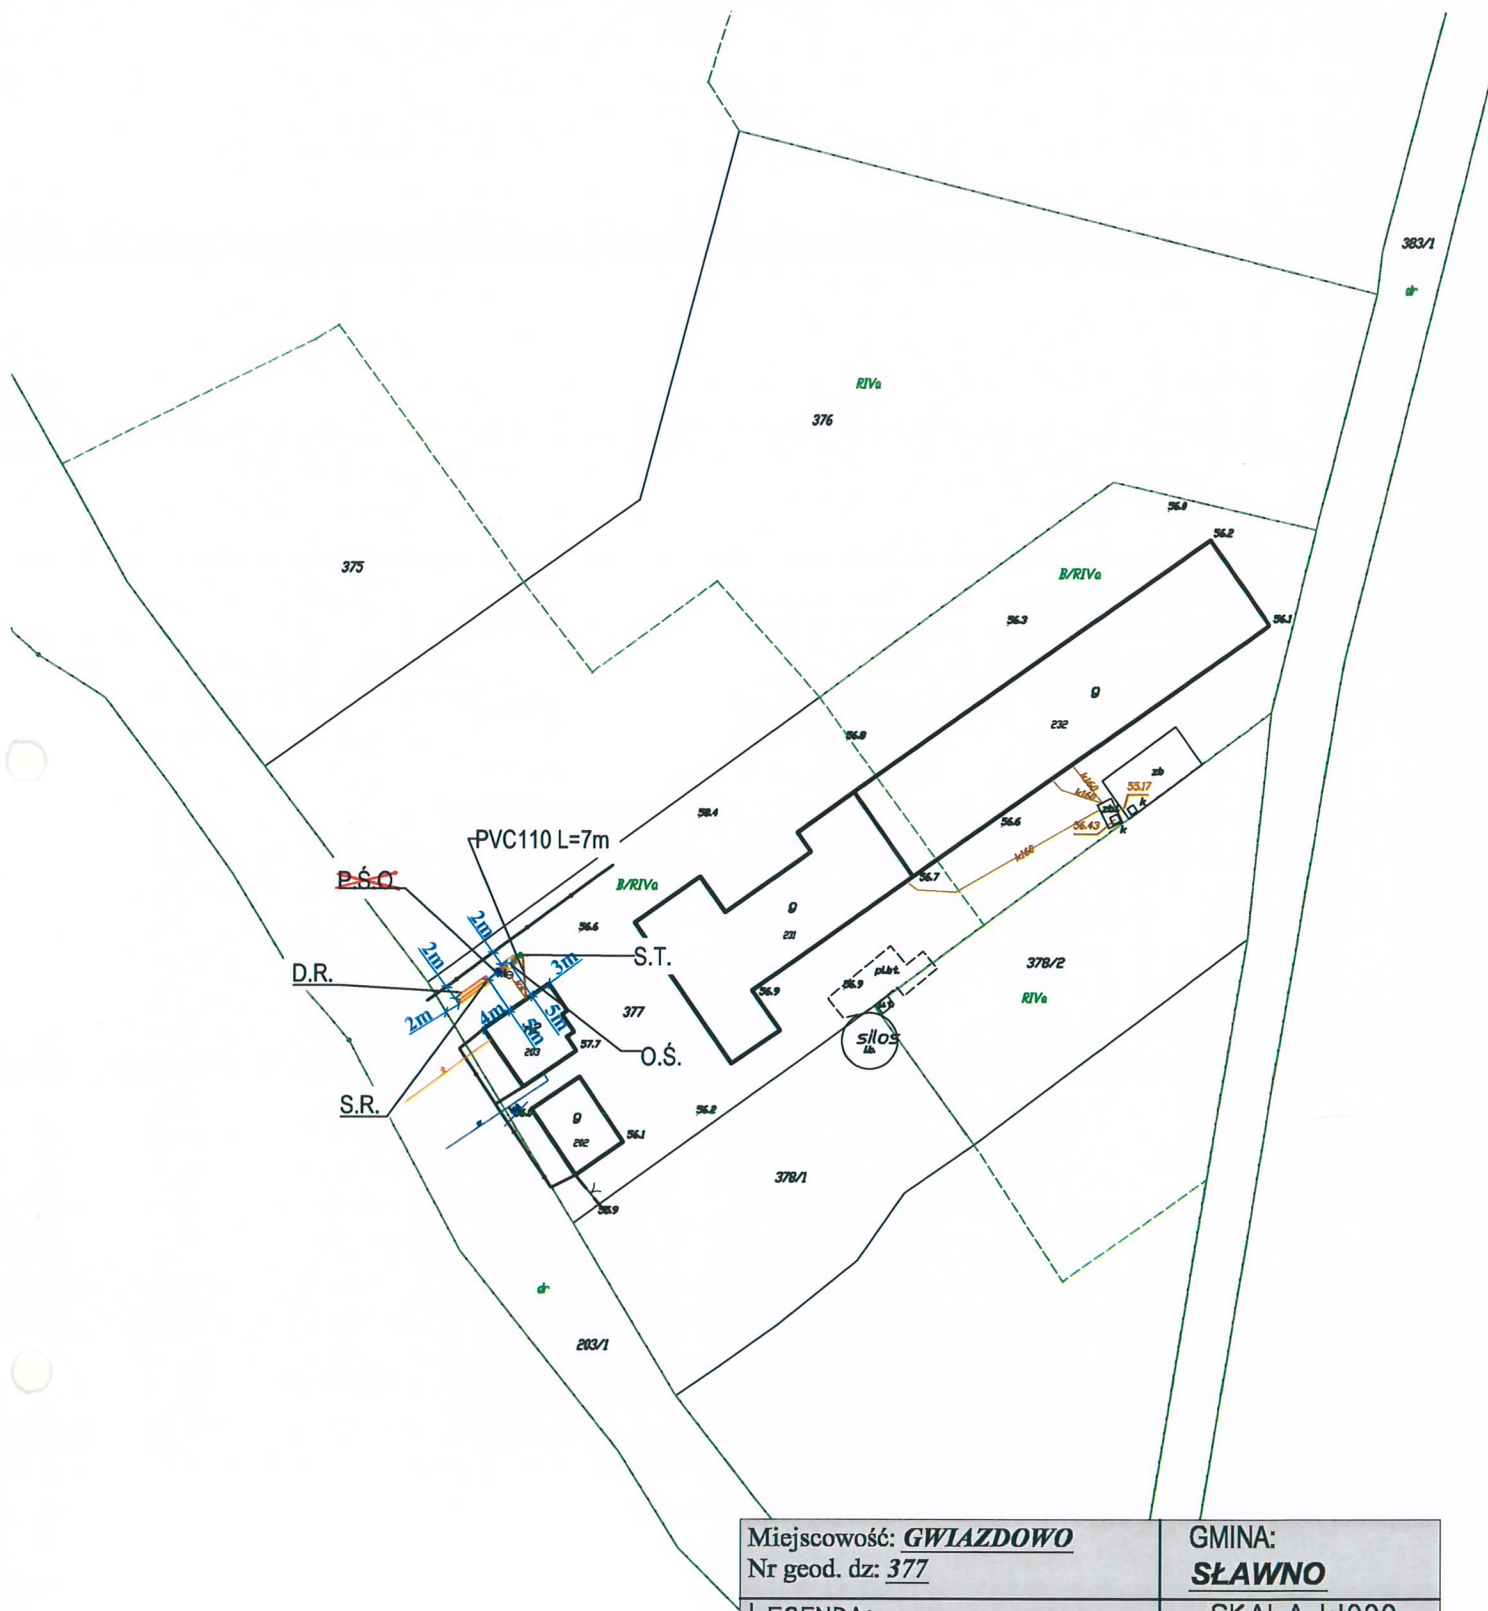

Miejscowość: <b>GWIAZDOWO</b>		GMINA: <b>SŁAWNO</b>	
Nr geod. dz: <b>377</b>			
LEGENDA:		SKALA 1:1000	
O.S.		- przydomowa oczyszczalnia ścieków	
D.R./-N		- drenaż rozsączający /- W NASYPIE	
S.CH/-N		- zespół studni chłonnych /- W NASYPIE	
S.R.		- studzienka rozdzielcza	
S.T.		- studzienka kanalizacyjna	
P.S.S./P.S.O.		- przepompownia ścieku surowego / oczyszczonego	
PVCØ160		- projektowany kanał sanitarny Ø110mm -przyłącze	
PVCØ110		- projektowany kanał sanitarny Ø110mm	
PEØ40/63		- projektowany kanał tłoczny Ø 40 mm / 50 mm	
BRANŻA SANITARNA:		PODPIS:	
mgr inż. Jacek Roszczyc		mgr inż. JACEK ROSZCZYC	
NR UPRAWNIENI:		upr. bud. bez ogran. do projekt. w specjalności instalacji sanitarnych	
PDL/0054/POOS/09		PDL/0054/POOS/09	





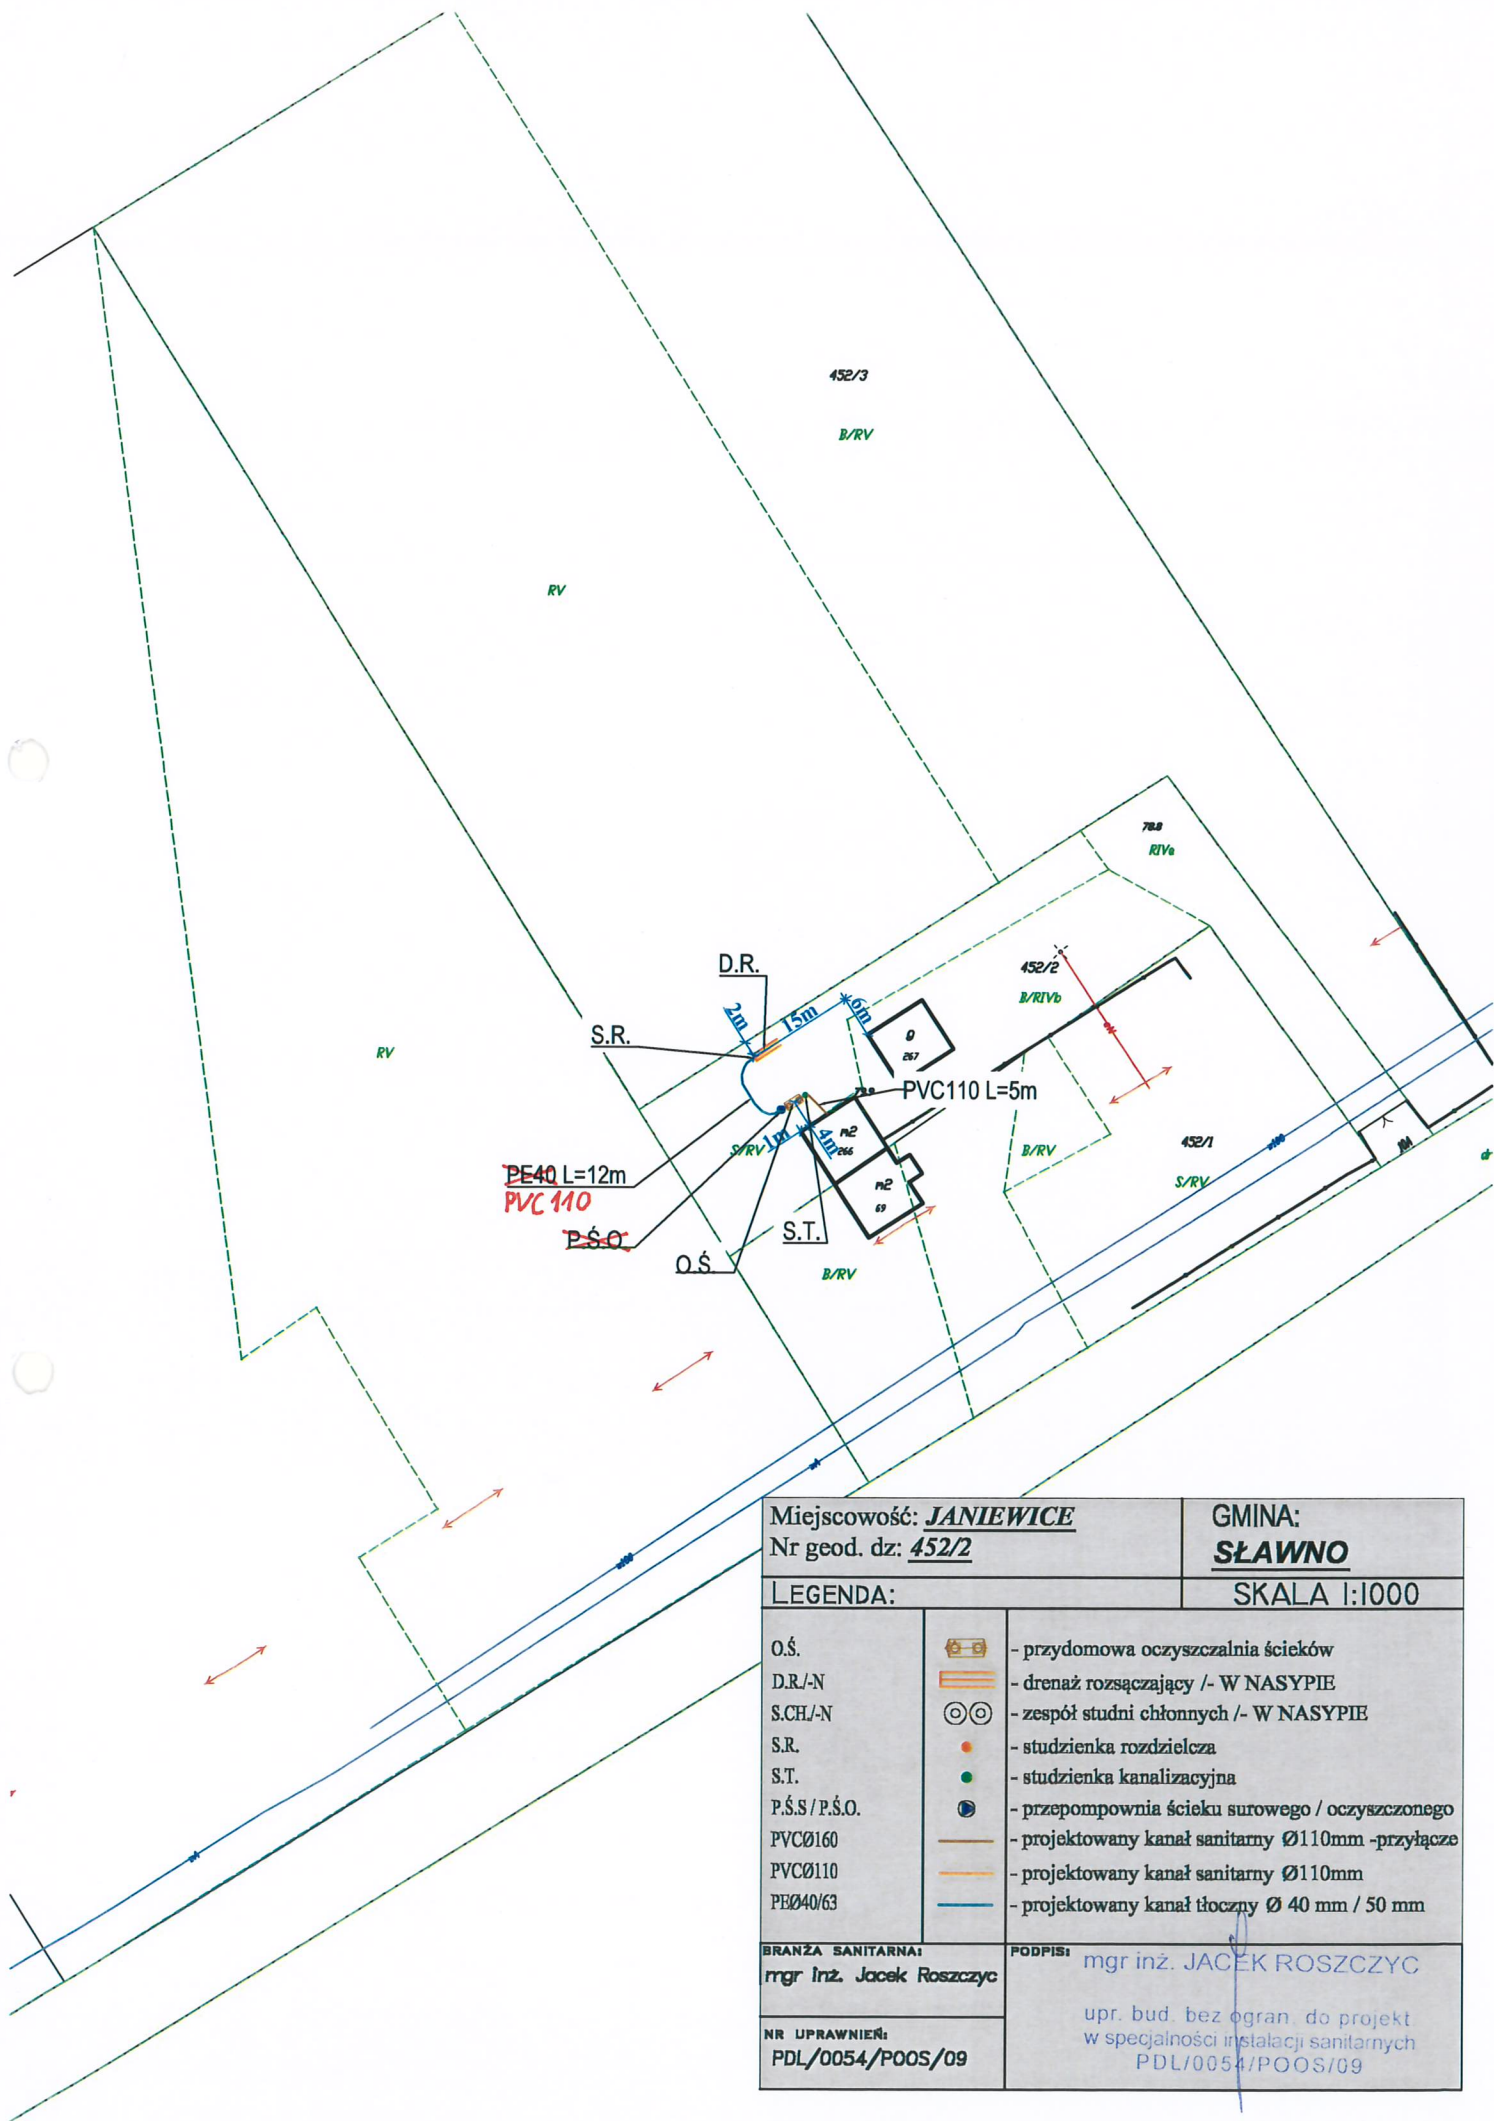

Miejscowość: <b>JANIEWICE</b>		GMINA: <b>SŁAWNO</b>	
Nr geod. dz: <b>452/2</b>			
LEGENDA:		SKALA 1:1000	
O.S.		- przydomowa oczyszczalnia ścieków	
D.R./-N		- drenaż rozsączający /- W NASYPIE	
S.CH./-N		- zespół studni chłonnych /- W NASYPIE	
S.R.		- studzienka rozdzielcza	
S.T.		- studzienka kanalizacyjna	
P.S.S/P.S.O.		- przepompownia ścieku surowego / oczyszczonego	
PVCØ160		- projektowany kanał sanitarny Ø110mm -przyłącze	
PVCØ110		- projektowany kanał sanitarny Ø110mm	
PEØ40/63		- projektowany kanał tłoczny Ø 40 mm / 50 mm	
BRANŻA SANITARNA:		PODPIS: mgr inż. JACEK ROSZCZYC	
mgr inż. Jacek Roszczyk		upr. bud. bez ogran. do projekt w specjalności instalacji sanitarnych	
NR UPRAWNIENI:		PDL/0054/POOS/09	





D.R.  
S.R.  
O.Ś.  
S.T.

P.Ś.O.

455/2

PVC110 L=20m

Miejscowość: **JANIEWICE**Nr geod. dz: **455/2**

GMINA:

**SŁAWNO**

LEGENDA:

SKALA 1:1000

O.Ś.

D.R./-N

S.CH./-N

S.R.

S.T.

P.Ś.S./P.Ś.O.

PVCØ160

PVCØ110

PEØ40/63



- przydomowa oczyszczalnia ścieków



- drenaż rozsączający /- W NASYPIE



- zespół studni chłonnych /- W NASYPIE



- studzienka rozdzielcza



- studzienka kanalizacyjna



- przepompownia ścieku surowego / oczyszczonego



- projektowany kanał sanitarny Ø110mm -przyłącze



- projektowany kanał sanitarny Ø110mm



- projektowany kanał tłoczny Ø 40 mm / 50 mm

BRANZA SANITARNA:

mgr inż. Jacek Roszczyk


PODPIS:

mgr inż. JACEK ROSZCZYK

NR UPRAWNIEŃ:


PDL/0054/POOS/09

upr. bud. bez ogran. do projekt  
w specjalności instalacji sanitarnych  
PDL/0054/POOS/09

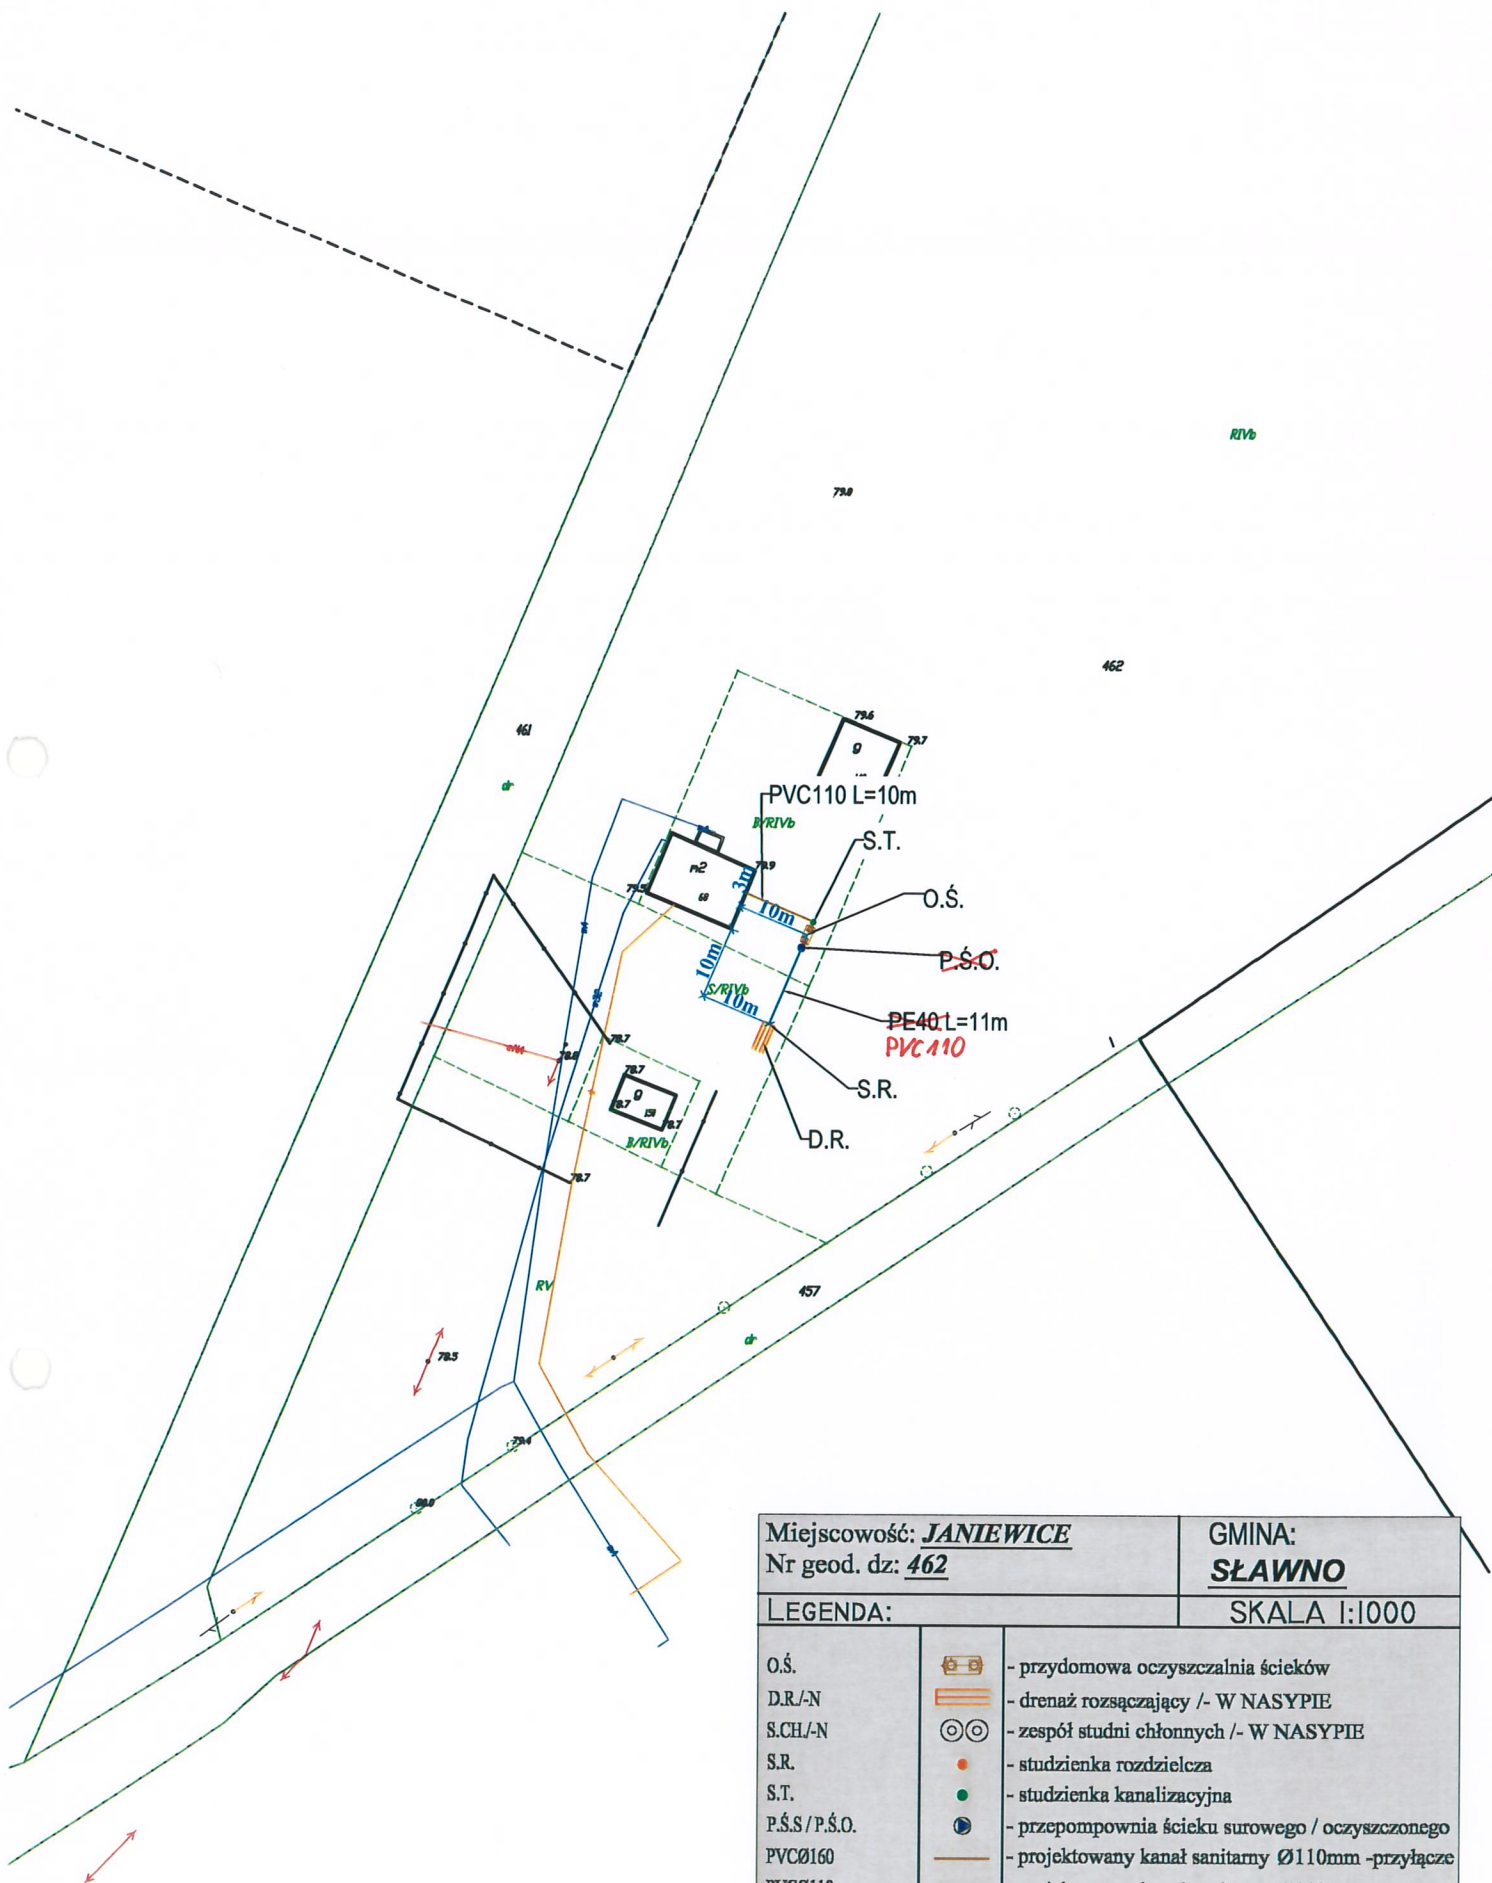


Miejscowość: <b>JANIEWICE</b>		GMINA: <b>SŁAWNO</b>	
Nr geod. dz: <b>462</b>			
LEGENDA:		SKALA 1:1000	
O.Ś.		- przydomowa oczyszczalnia ścieków	
D.R./-N		- drenaż rozsączający /- W NASYPIE	
S.CH/-N		- zespół studni chłonnych /- W NASYPIE	
S.R.		- studzienka rozdzielcza	
S.T.		- studzienka kanalizacyjna	
P.Ś.S/P.Ś.O.		- przepompownia ścieku surowego / oczyszczonego	
PVCØ160		- projektowany kanał sanitarny Ø110mm -przyłącze	
PVCØ110		- projektowany kanał sanitarny Ø110mm	
PEØ40/63		- projektowany kanał tłoczny Ø 40 mm / 50 mm	
BRANŻA SANITARNA:		PODPIS:	
mgr Inż. Jacek Roszczyc		Inż. JACEK ROSZCZYC	
NR UPRAWNIEN:		upr. bud. bez ogrn. do projekt	
PDL/0054/POOS/09		w specjalności instalacji sanitarnych	
		PDL/0054/POOS/09	



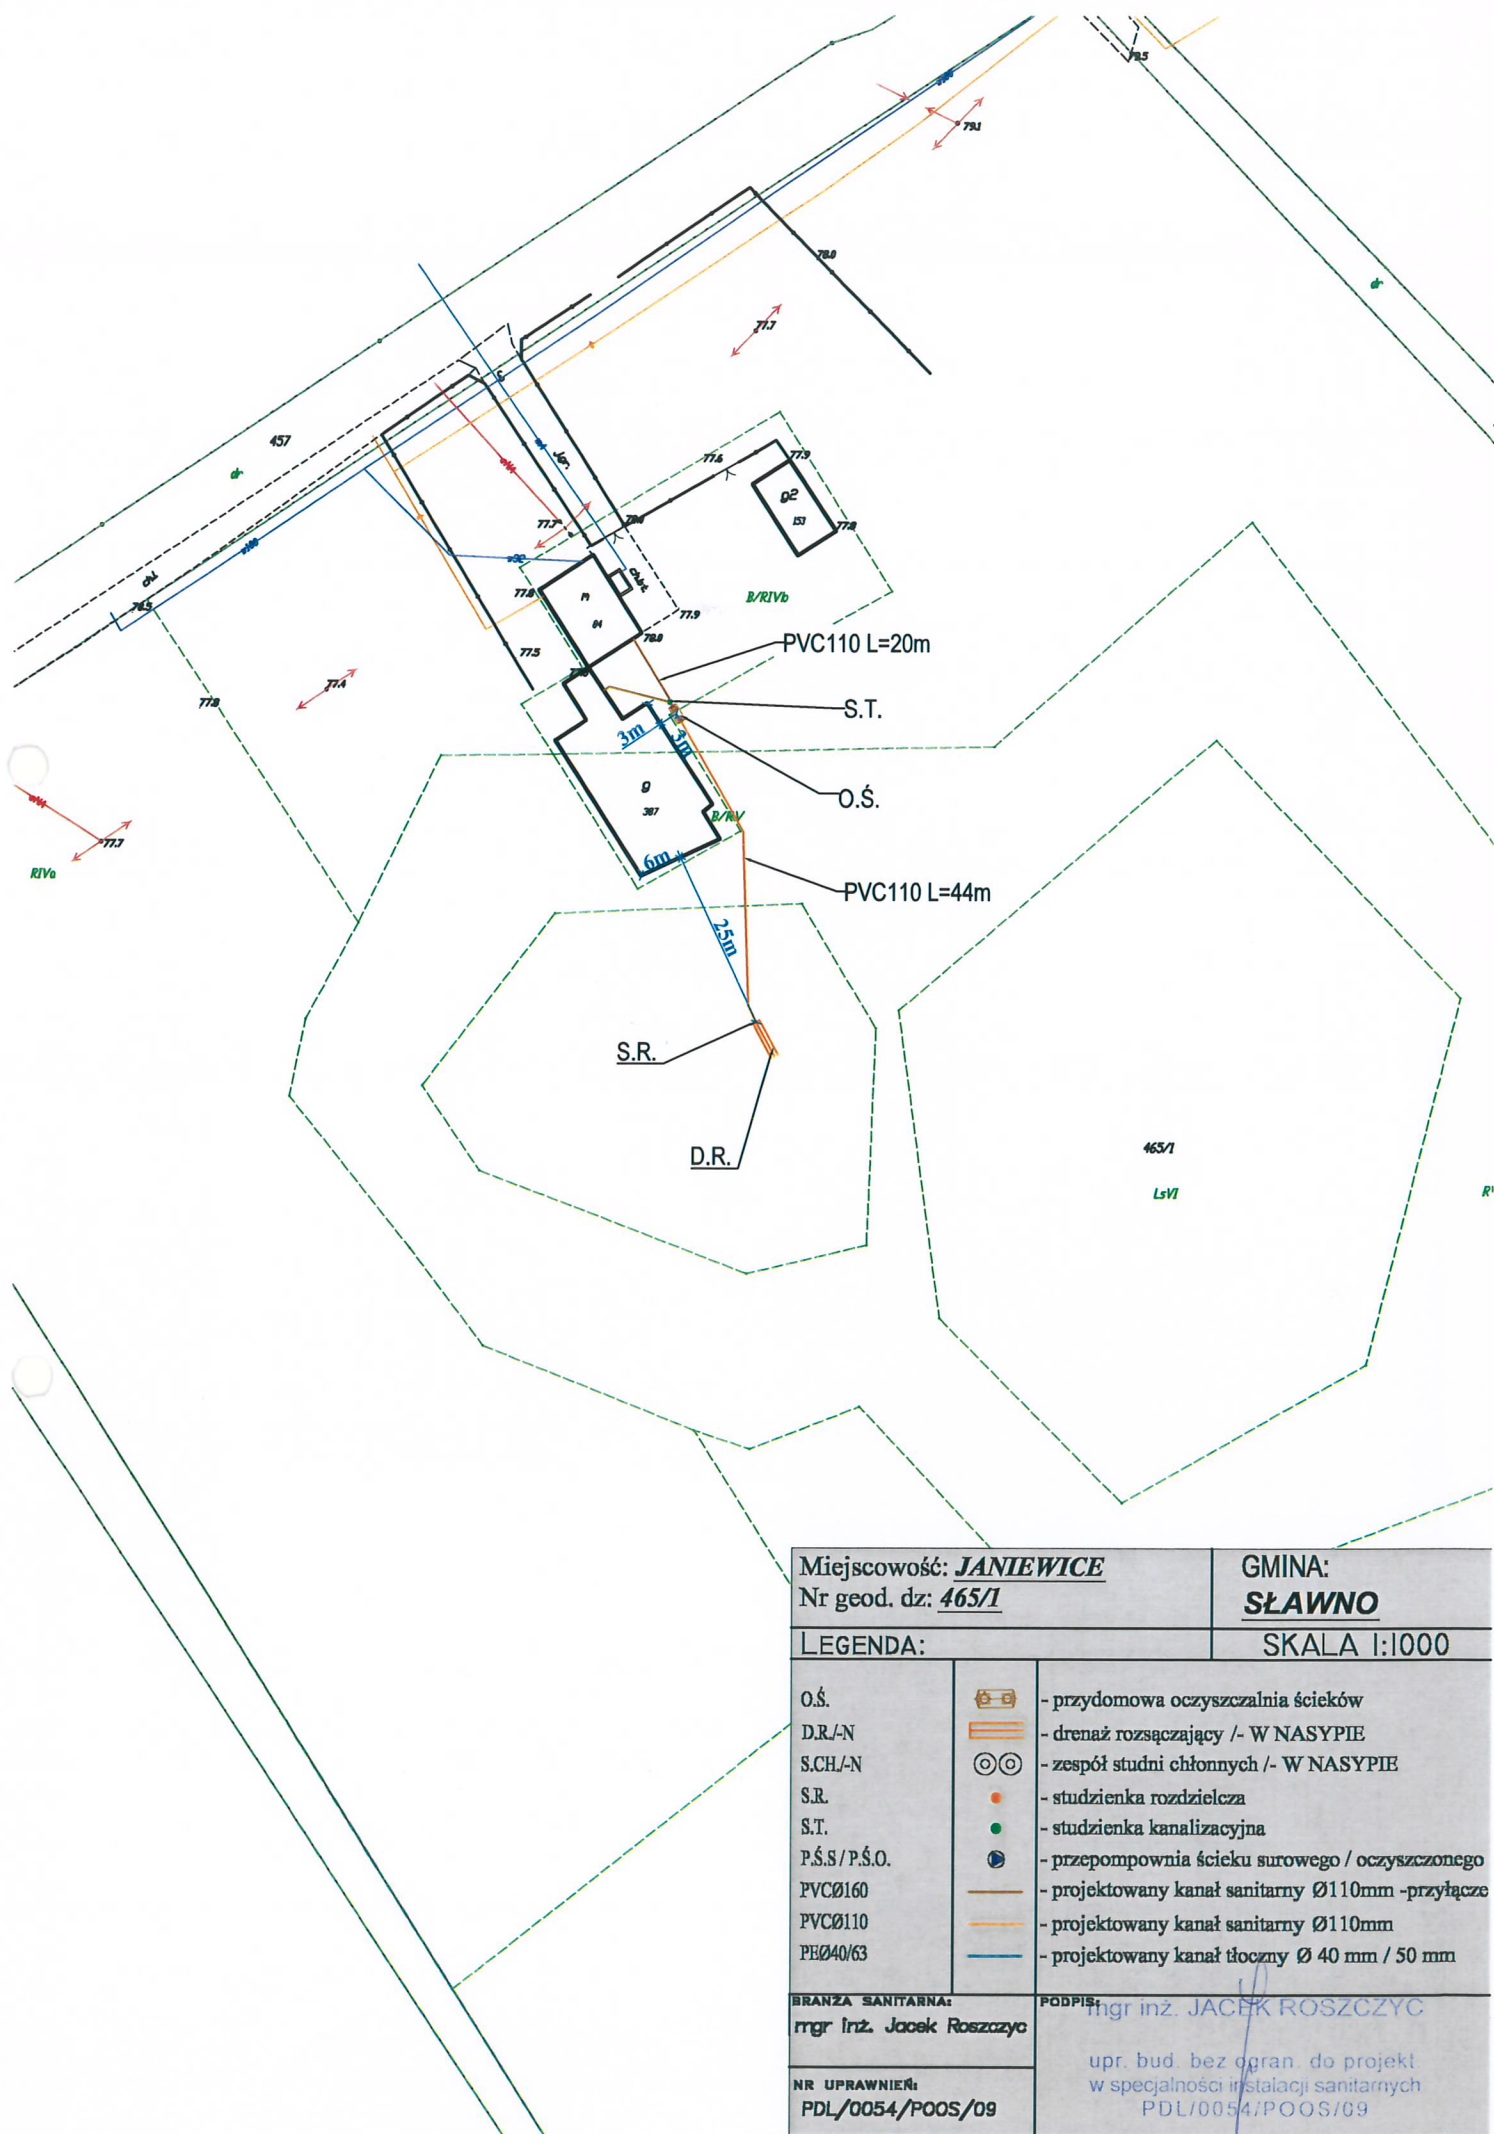

Miejscowość: <b>JANIEWICE</b>		GMINA: <b>SŁAWNO</b>	
Nr geod. dz: <b>465/1</b>			
LEGENDA:		SKALA 1:1000	
O.Ś.		- przydomowa oczyszczalnia ścieków	
D.R./-N		- drenaż rozsączający /- W NASYPIE	
S.CH/-N		- zespół studni chłonnych /- W NASYPIE	
S.R.		- studzienka rozdzielcza	
S.T.		- studzienka kanalizacyjna	
P.Ś.S/P.Ś.O.		- przepompownia ścieku surowego / oczyszczonego	
PVCØ160		- projektowany kanał sanitarny Ø110mm -przyłącze	
PVCØ110		- projektowany kanał sanitarny Ø110mm	
PEØ40/63		- projektowany kanał tłoczny Ø 40 mm / 50 mm	
BRANZA SANITARNA:		PODPIS:	
mgr inż. Jacek Roszczyc		mgr inż. JACEK ROSZCZYC	
NR UPRAWNIENI:		upr. bud. bez ogan. do projekt	
PDL/0054/POOS/09		w specjalności instalacji sanitarnych	
		PDL/0054/POOS/09	

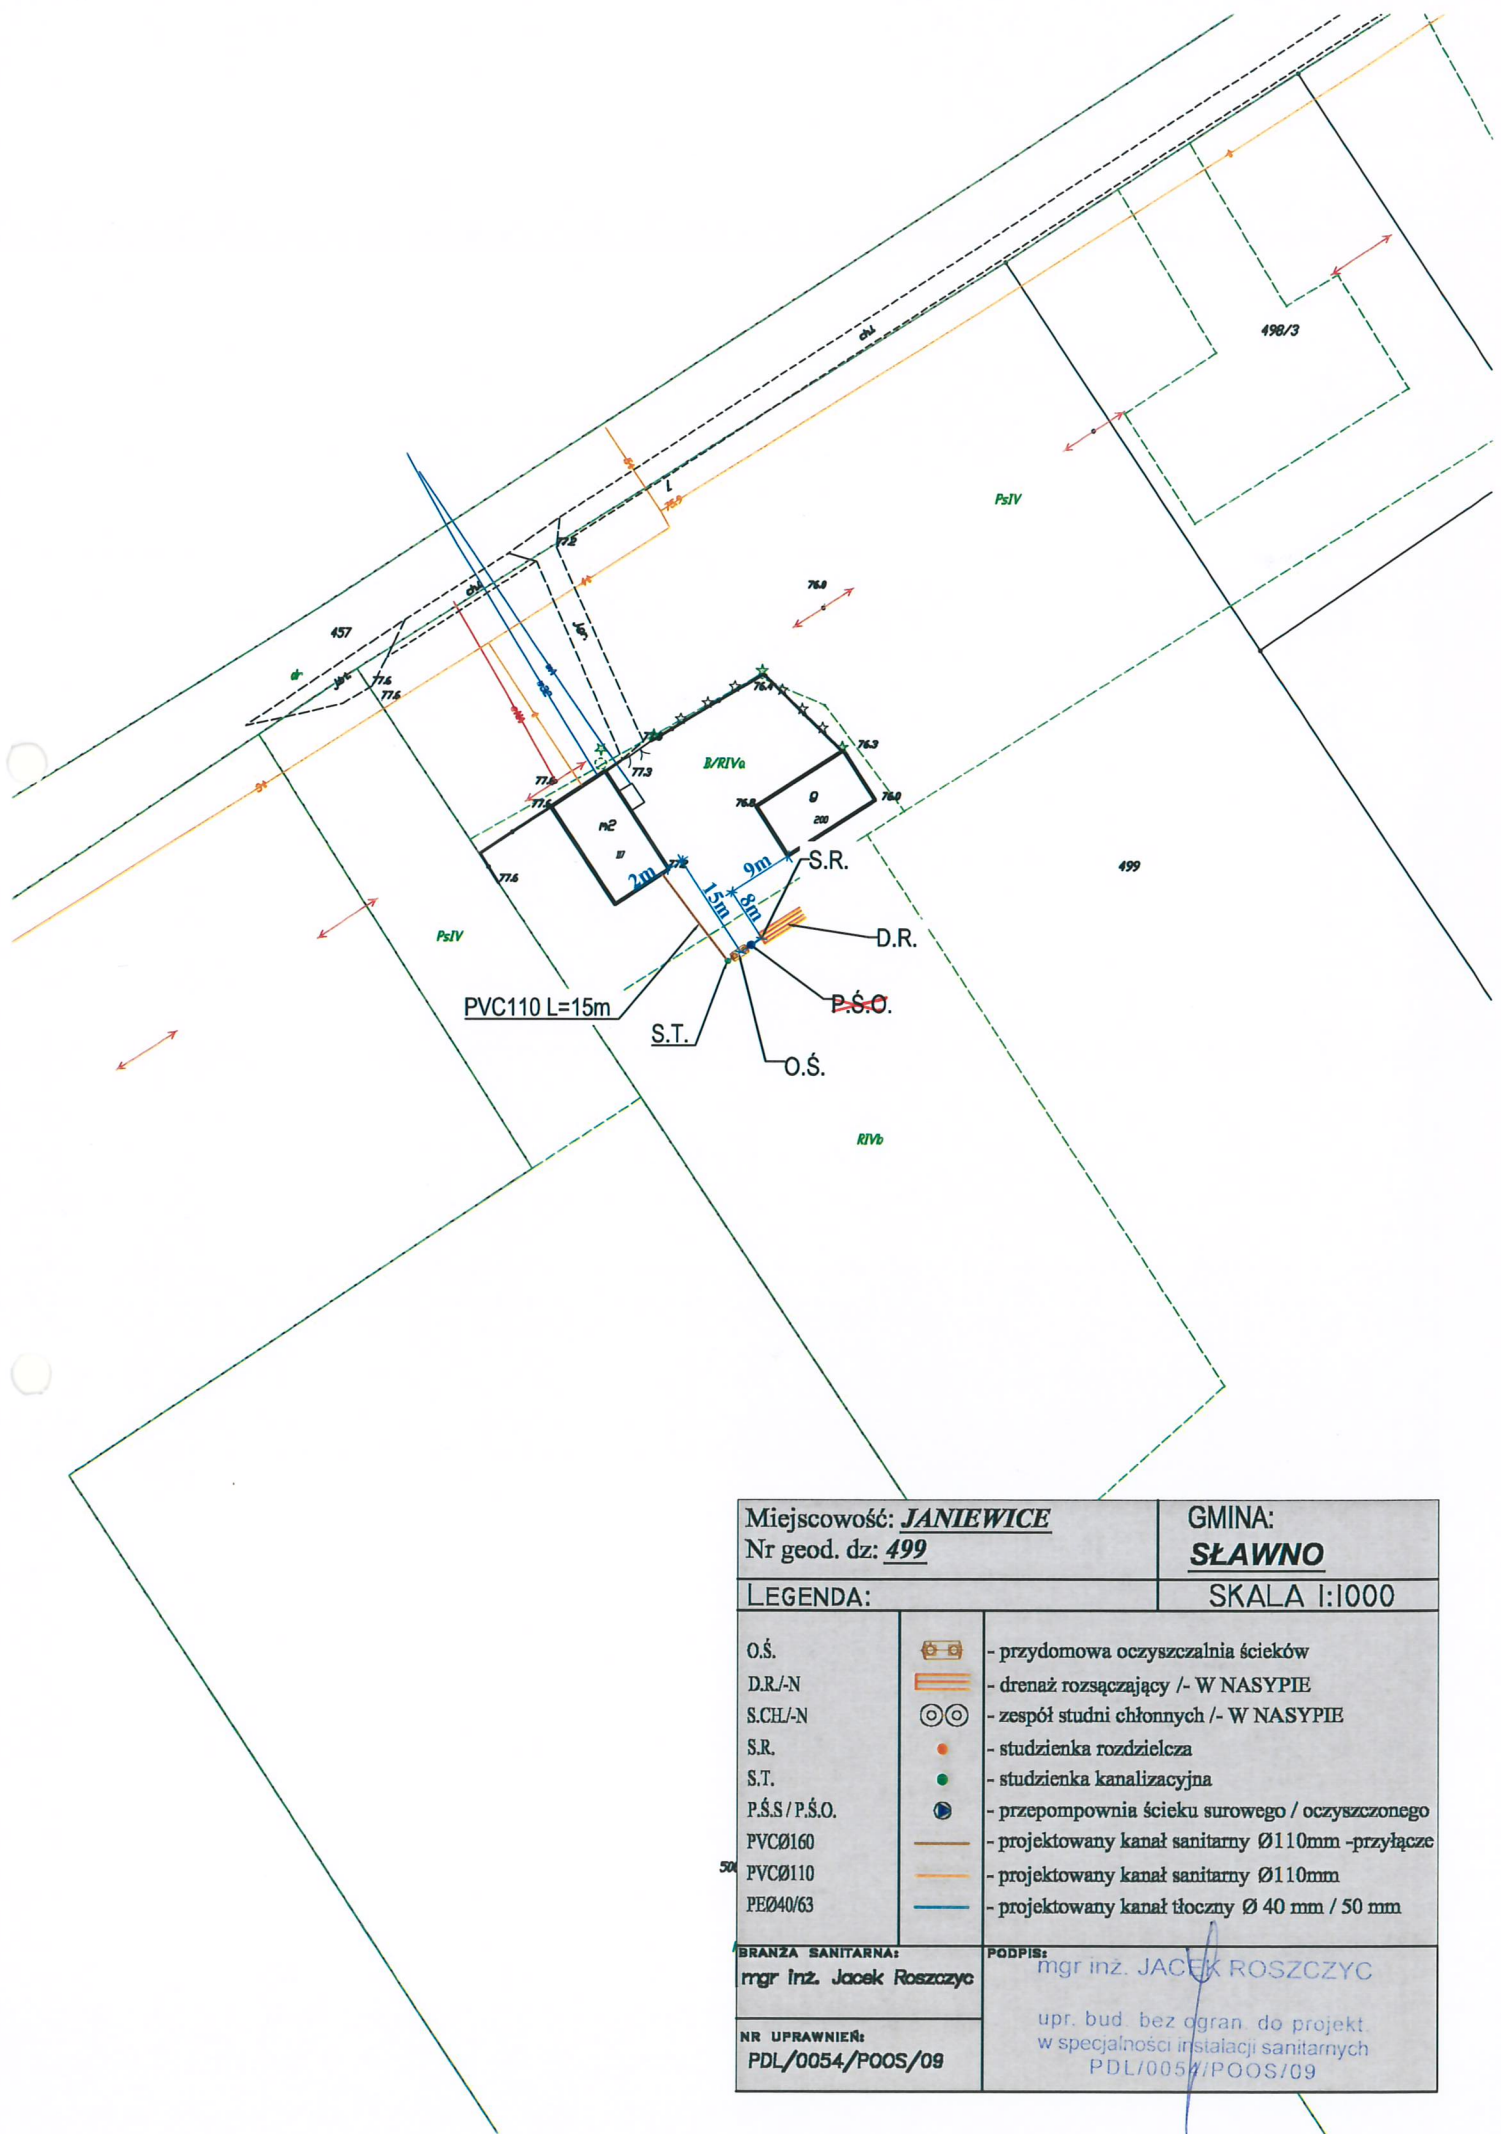

Miejscowość: <b>JANIEWICE</b>		GMINA: <b>SŁAWNO</b>	
Nr geod. dz: <b>499</b>			
LEGENDA:		SKALA 1:1000	
O.Ś.		- przydomowa oczyszczalnia ścieków	
D.R./-N		- drenaż rozsączający /- W NASYPIE	
S.CH/-N		- zespół studni chłonnych /- W NASYPIE	
S.R.		- studzienka rozdzielcza	
S.T.		- studzienka kanalizacyjna	
P.Ś.S / P.Ś.O.		- przepompownia ścieku surowego / oczyszczonego	
PVCØ160		- projektowany kanał sanitarny Ø110mm -przyłącze	
PVCØ110		- projektowany kanał sanitarny Ø110mm	
PEØ40/63		- projektowany kanał tłoczny Ø 40 mm / 50 mm	
BRANZA SANITARNA:		PODPIS:	
mgr Inż. Jacek Roszczyc		mgr inż. JACEK ROSZCZYC	
NR UPRAWNIEŃ:		upr. bud. bez ogran. do projekt. w specjalności instalacji sanitarnych	
PDL/0054/POOS/09		PDL/0054/POOS/09	












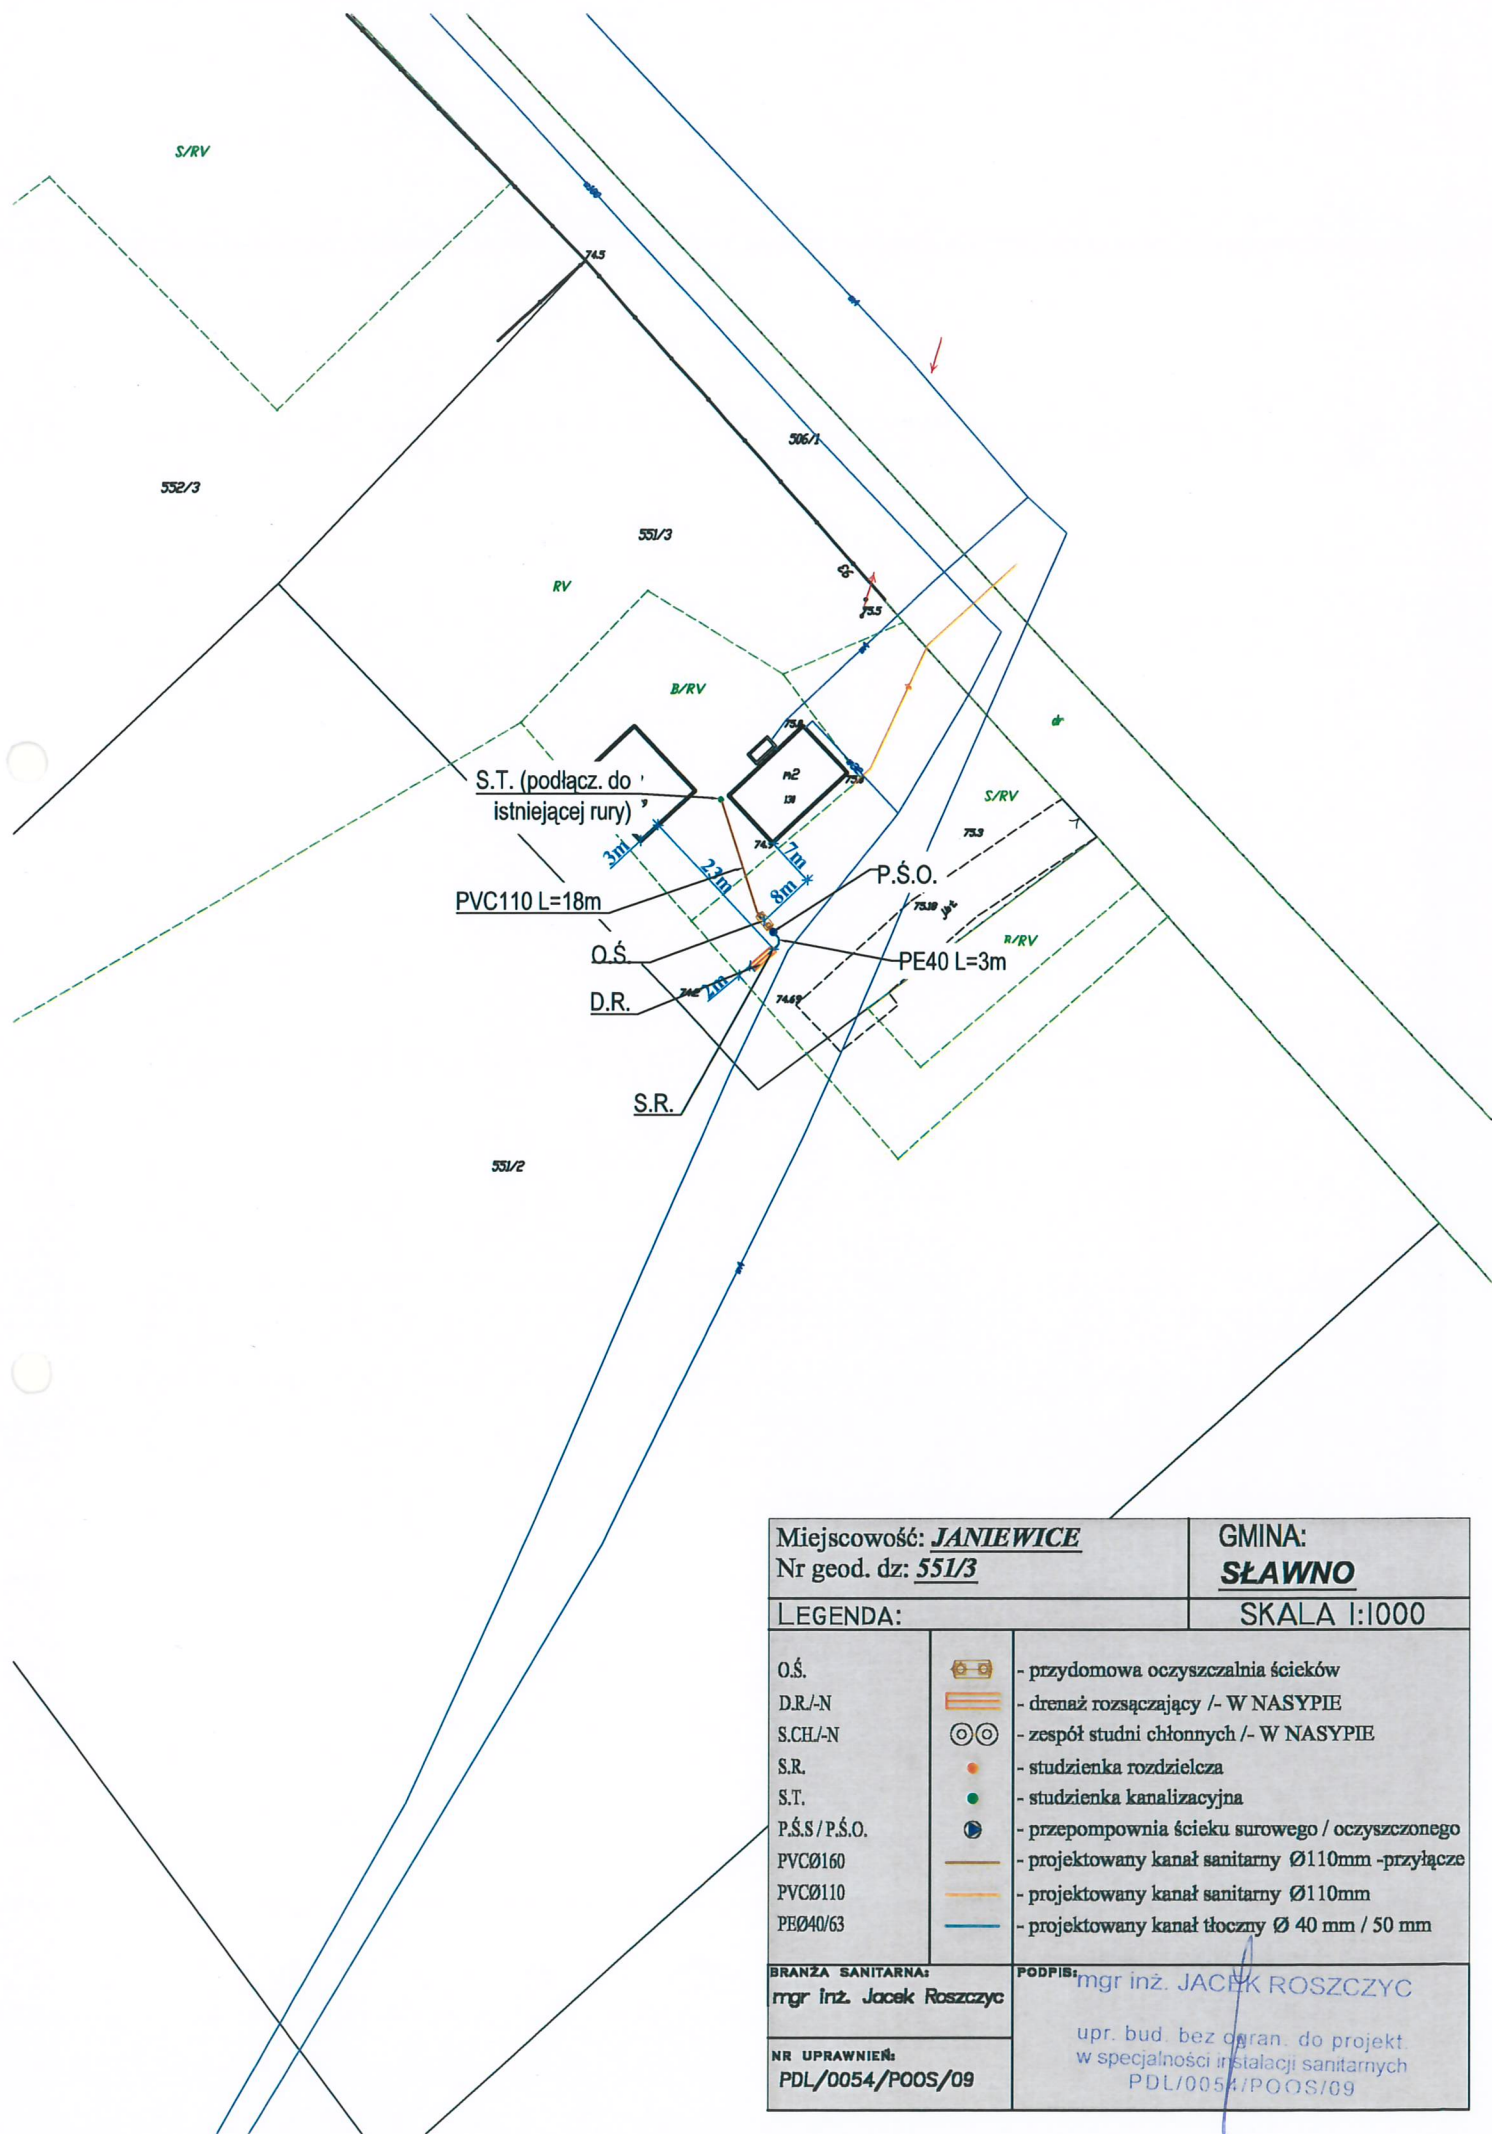











Miejscowość: <u>JANIEWICE</u>		GMINA: <u>SŁAWNO</u>
Nr geod. dz: <u>551/3</u>		
LEGENDA:		SKALA 1:1000
O.Ś.		- przydomowa oczyszczalnia ścieków
D.R./-N		- drenaż rozsączający /- W NASYPIE
S.CH/-N		- zespół studni chłonnych /- W NASYPIE
S.R.		- studzienka rozdzielcza
S.T.		- studzienka kanalizacyjna
P.Ś.S / P.Ś.O.		- przepompownia ścieku surowego / oczyszczonego
PVCØ160		- projektowany kanał sanitarny Ø110mm -przyłącze
PVCØ110		- projektowany kanał sanitarny Ø110mm
PEØ40/63		- projektowany kanał tłoczny Ø 40 mm / 50 mm
BRANŻA SANITARNA: mgr inż. Jacek Roszczyk		PODPIS: mgr inż. JACEK ROSZCZYC  upr. bud. bez opar. do projekt. w specjalności instalacji sanitarnych PDL/0054/POOS/09
NR UPRAWNIENI: PDL/0054/POOS/09		



