

MAPA DO CELÓW PROJEKTOWYCH

OBJEKT: Sławsko, m. Sławno obręb 001 ARKUSZ 11 (15)
Nazwa i identyfikator gminy: Sławno 321306_2
Nazwa i identyfikator obrębu: Sławsko 0013
województwo zachodniopomorskie

SKALA: 1: 500
Układ współrzędnych: "2000"
Poziom odniesienia wysokości: Kronsztad '86

Kierownik roboty: inż. Robert Wozniak (18561-1,2)
(imię, nazwisko, nr i zakres upr.zaw.)

Wykonano w ramach roboty geodezyjnej:
KERG nr: 637-201/2013

W zakresie opracowania znajdują się punkty osnowy geodezyjnej nr:

Mapę do celów projektowych sporządzono przy wykorzystaniu:

- zbiórów danych PZGK, o których mowa w art. 4 ust. 1a pkt 1, 2, 3, 8, 10 i 11 oraz ust. 1b ustawy prawo geodezyjne i kartograficzne
- wyników pomiaru obiektów nieobjętych bazami, o których mowa w pkt 1, 3. wskazanych przez projektanta lub inwestora;
- opracowań planistycznych oraz projektów budowlanych i innych dokumentów objętych pozwoleniem na budowę, przechowywanych przez organy administracji architektoniczno-budowlanej dotyczących terenu projektowanej inwestycji lub terenów sąsiednich;

podlegające ochronie na podst. art. 15, art. 48 ust. 1 pkt 3 ustawy Prawo geodezyjne i kartograficzne

Granice i nr działek ewidencyjnych według danych:

Granice i nr działek ewidencyjnych wnoszone na podstawie numerycznej mapy ewidencji gruntów pozyskanej z PZGK w Sławnie, utworzonej w większości na podstawie digitalizacji mapy w skali 1:5000 oraz w części na podstawie pozyskanych operatów pomiaru uzupełniającego w zakresie ewidencji gruntów i budynków. Dane Stan prawny przebiegu granic do czasu ich geodezyjnego ustalenia w terenie może być rozbieżny z przedstawionym.

Informacje dotyczące typu nośnika oraz zawartości nośnika z danymi cyfrowymi:

1. Forma mapy do celów projektowych: cyfrowa/analogowa

Nazwa pliku	Wielkość	Data utworzenia
637-201-2013.dxf	20.50 MB	09.04.2014r.

Informacje dodatkowe:

- Zakres pomiaru
- Redakcja znaków zgodna z rozporządzeniem w sprawie bazy danych geodezyjnej ewidencji sieci uzbrojenia terenu, bazy danych obiektów topograficznych oraz mapy zasadniczej (Dz.U. z 2013 poz.383)
- Wszystkie trwałe obiekty budowlane podlegają wytyczeniu przez jednostkę wykonawstwa geodezyjnego.
- Nie wyklucza się istnienia w terenie również uzbrojenia, o którym brak było informacji branżowych i nie zostało odnalezione w czasie inwentaryzacji geodezyjnej
- Mapa została wykonana z ustaleniem/bez ustalenia służebności gruntowych ujawnionych w Księgach Wieczystych.

Rejestracja:

Poświadczam, że niniejszy dokument został opracowany w wyniku prac geodezyjnych i kartograficznych, których rezultaty zawiera operat techniczny wpisany do ewidencji materiałów państwowego zasobu geodezyjnego i kartograficznego.

Organ prowadzący państwowy zasób geodezyjny i kartograficzny	STAROSTA SŁAWIEŃSKI
Identyfikator ewidencyjny materiału zasobu - operatu technicznego	637-201/2013
Data wpisania operatu technicznego do ewidencji materiałów zasobu	
Imię, nazwisko i podpis osoby reprezentującej organ	

Uzbrojenie opracowano na podstawie:

- danych branżowych - z literką B
 - pośredniego ustalenia przebiegu aparaturą elektromagnetyczną - z literką A
 - bezpośrednich pomiarów powykonawczych - bez litery
- W związku z tym w częściach 1 i 2 nie gwarantuje się kompletności, a dokładność położenia uzbrojenia na mapie może być niższa od dokładności kartometrycznej mapy.

Data opracowania mapy: 03.02.2014r.

Kierownik jednostki wykonawstwa geodezyjnego:


LEGENDA SIECI PROJEKTOWANYCH:

- SIECI WODOCIĄGOWE
- SIECI KAN. POPŁUCZNEJ
- KABLE ENERGETYCZNE
- SIECI WOD. WG TECZKI NR 1
- SIECI KAN. WG TECZKI NR 1
- OBIEKTY PROJEKTOWANE
- TERENY ZIELONE

PROJEKT ZAGOSPODAROWANIA TERENU UJĘCIA I STACJI UZDATNIANIA WODY W SŁAWSKU gm. SŁAWNO Dz. Nr 428

OBIEKTY:

- BUDYNEK STACJI UZDATNIANIA WODY
- STUDNIA GŁĘBINOWA SW1
- PROJEKTOWANA STUDNIA GŁĘBINOWA SW2

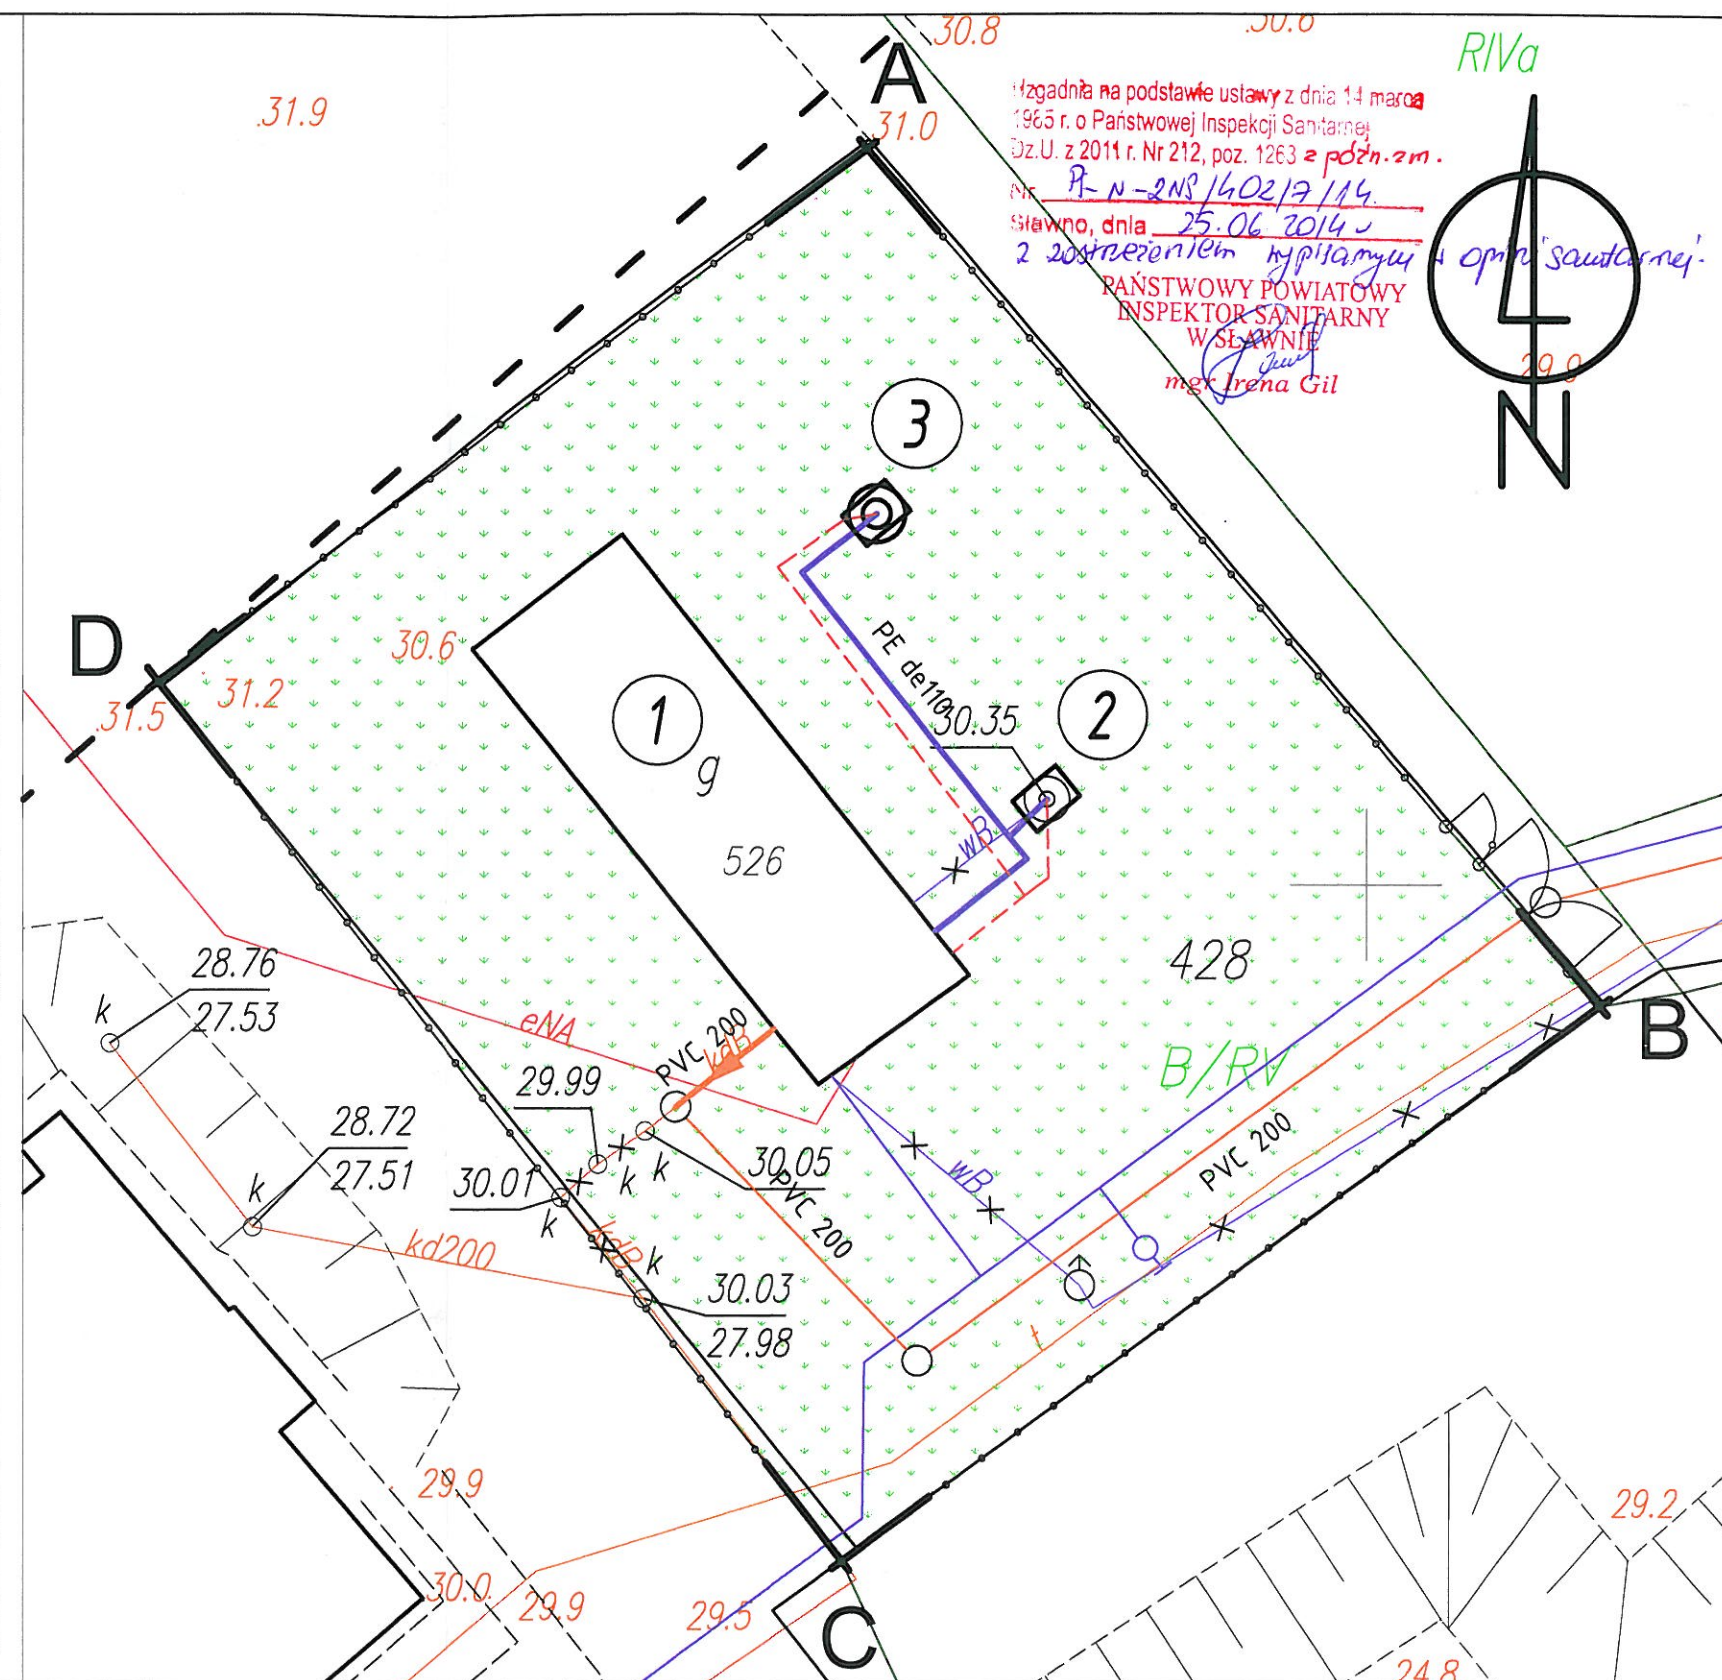

NAZWA ZAMÓWIENIA:		PRZEBUDOWA ORAZ ROZBUDOWA STACJI UZDATNIANIA WODY M. SŁAWSKO, GMINA SŁAWNO	
INWESTOR		GMINA SŁAWNO UL. M. CURIE-SKŁODOWSKIEJ 9 76-100 SŁAWNO	
TREŚĆ RYSUNKU		PROJEKT ZABUDOWY I ZAGOSPODAROWANIA TERENU PRZEBUDOWY I ROZBUDOWY STACJI UZDATNIANIA WODY	
PROJEKTOWAŁ	mgr inż. arch. Andrzej Tyszecki	NR UPRAWNIENI A/PNB/8300/124/79	STADIUM PZT
SPRAWDZIŁ	mgr inż. arch. K. Krawiecka-Kołaczek	NR UPRAWNIENI 25/ZPOIA/OKK/2008	DATA 05.2014.
PROJEKT		SKALA 1:250	NR RYSUNKU 1

MAPA DO CELÓW PROJEKTOWYCH

OBJEKT: Sławsko, m. Sławno obręb 001 ARKUSZ 11 (15)
Nazwa i identyfikator gminy: Sławno 321306_2
Nazwa i identyfikator obrębu: Sławsko 0013
województwo zachodniopomorskie

nazwa jednostki wykonawstwa geodezyjnego

SKALA: 1: 500

Układ współrzędnych: "2000"

Poziom odniesienia wysokości: Kronsztad '86

Wykonano w ramach roboty geodezyjnej:

KERG nr: 637-201/2013

Kierownik roboty: inż. Robert Woźniak (18561-1,2)

(mie, nazwisko, nr i zakres upr.zaw.)

W zakresie opracowania znajdują się punkty osnowy geodezyjnej nr:

podlegające ochronie na podst. art. 15, art. 48 ust. 1 pkt 3 ustawy Prawo geodezyjne i kartograficzne

Mapę do celów projektowych sporządzono przy wykorzystaniu:

1. zbiorów danych PZGK, o których mowa w art. 4 ust. 1a pkt 1, 2, 3, 8, 10 i 11 oraz ust. 1b ustawy prawo geodezyjne i kartograficzne
2. wyników pomiaru obiektów nieobjętych bazami, o których mowa w pkt 1, 3. wskazanych przez projektanta lub inwestora;
4. opracowań planistycznych oraz projektów budowlanych i innych dokumentów objętych pozwoleniem na budowę, przechowywanych przez organy administracji architektoniczno-budowlanej, dotyczących terenu projektowanej inwestycji lub terenów sąsiednich;

Granice i nr działek ewidencyjnych według danych:

Granice i nr działek ewidencyjnych wniesiono na podstawie numerycznej mapy ewidencji gruntów pozyskanej z PZGK w Sławnie, utworzonej w wielkości na podstawie digitalizacji mapy w skali 1:5000 oraz w części na podstawie pozyskanych operatów pomiaru uzupełniającego w zakresie ewidencji gruntów i budynków. Dane Stan prawny przebiegu granic do czasu ich geodezyjnego ustalenia w terenie może być rozbieżny z przedstawionym.

Informacje dotyczące typu nośnika oraz zawartości nośnika z danymi cyfrowymi:

1. Forma mapy do celów projektowych: cyfrowa/analogowa

Nazwa pliku	Wielkość	Data utworzenia
637-201-2013.dxf	20.50 MB	09.04.2014r.

Informacje dodatkowe:

1. Zakres pomiaru
2. Redakcja znaków zgodna z rozporządzeniem w sprawie bazy danych geodezyjnej ewidencji sieci uzbrojenia terenu, bazy danych obiektów topograficznych oraz mapy zasadniczej (Dz.U z 2013 poz.383)
3. Wszystkie brzoła obiekty budowlane podlegają wytyczeniu przez jednostkę wykonawstwa geodezyjnego.
4. Nie wyklucza się istnienia w terenie również uzbrojenia, o którym brak było informacji branżowych i nie zostało odnalezione w czasie inwentaryzacji geodezyjnej
5. Mapa została wykonana z ustaleniem/bez ustalenia służebności gruntowych ujętym w Księgach Wieczystych.

Rejestracja:

Poświadczam, że niniejszy dokument został opracowany w wyniku prac geodezyjnych i kartograficznych, których rezultaty zawiera operat techniczny wpisany do ewidencji materiałów państwowego zasobu geodezyjnego i kartograficznego.

Organ prowadzący państwowy zasób geodezyjny i kartograficzny

STAROSTA SŁAWIEŃSKI

Identyfikator ewidencyjny materiału zasobu - operatu technicznego

637-201/2013

Data wpisania operatu technicznego do ewidencji materiałów zasobu

Imię, nazwisko i podpis osoby reprezentującej organ

Uzbrojenie opracowano na podstawie:

1. danych branżowych - z literą B
2. pośredniego ustalenia przebiegu aparatury elektromagnetycznej - z literą A
3. bezpośrednich pomiarów powykonawczych - bez litery

W związku z tym w częściach 1 i 2 nie gwarantuje się kompletności, a dokładność położenia uzbrojenia na mapie może być niższa od dokładności kartometrycznej mapy.

Data opracowania mapy: 03.02.2014r.

Kierownik jednostki wykonawstwa geodezyjnego:


LEGENDA SIECI PROJEKTOWANYCH:

- SIECI WODOCIĄGOWE
- SIECI KAN. POPŁUCZNEJ
- KABLE ENERGETYCZNE
- SIECI WOD. WG TECZKI NR 1
- SIECI KAN. WG TECZKI NR 1
- ✕ SIECI DO WYŁĄCZENIA Z EKSPLOATACJI

PROJEKT ZAGOSPODAROWANIA TERENU UJĘCIA I STACJI UZDATNIANIA WODY W SŁAWSKU gm. SŁAWNO Dz. Nr 428

OBIEKTY:

- 1 - BUDYNEK STACJI UZDATNIANIA WODY
- 2 - STUDNIA GŁĘBINOWA SW1
- 3 - PROJEKTOWANA STUDNIA GŁĘBINOWA SW2

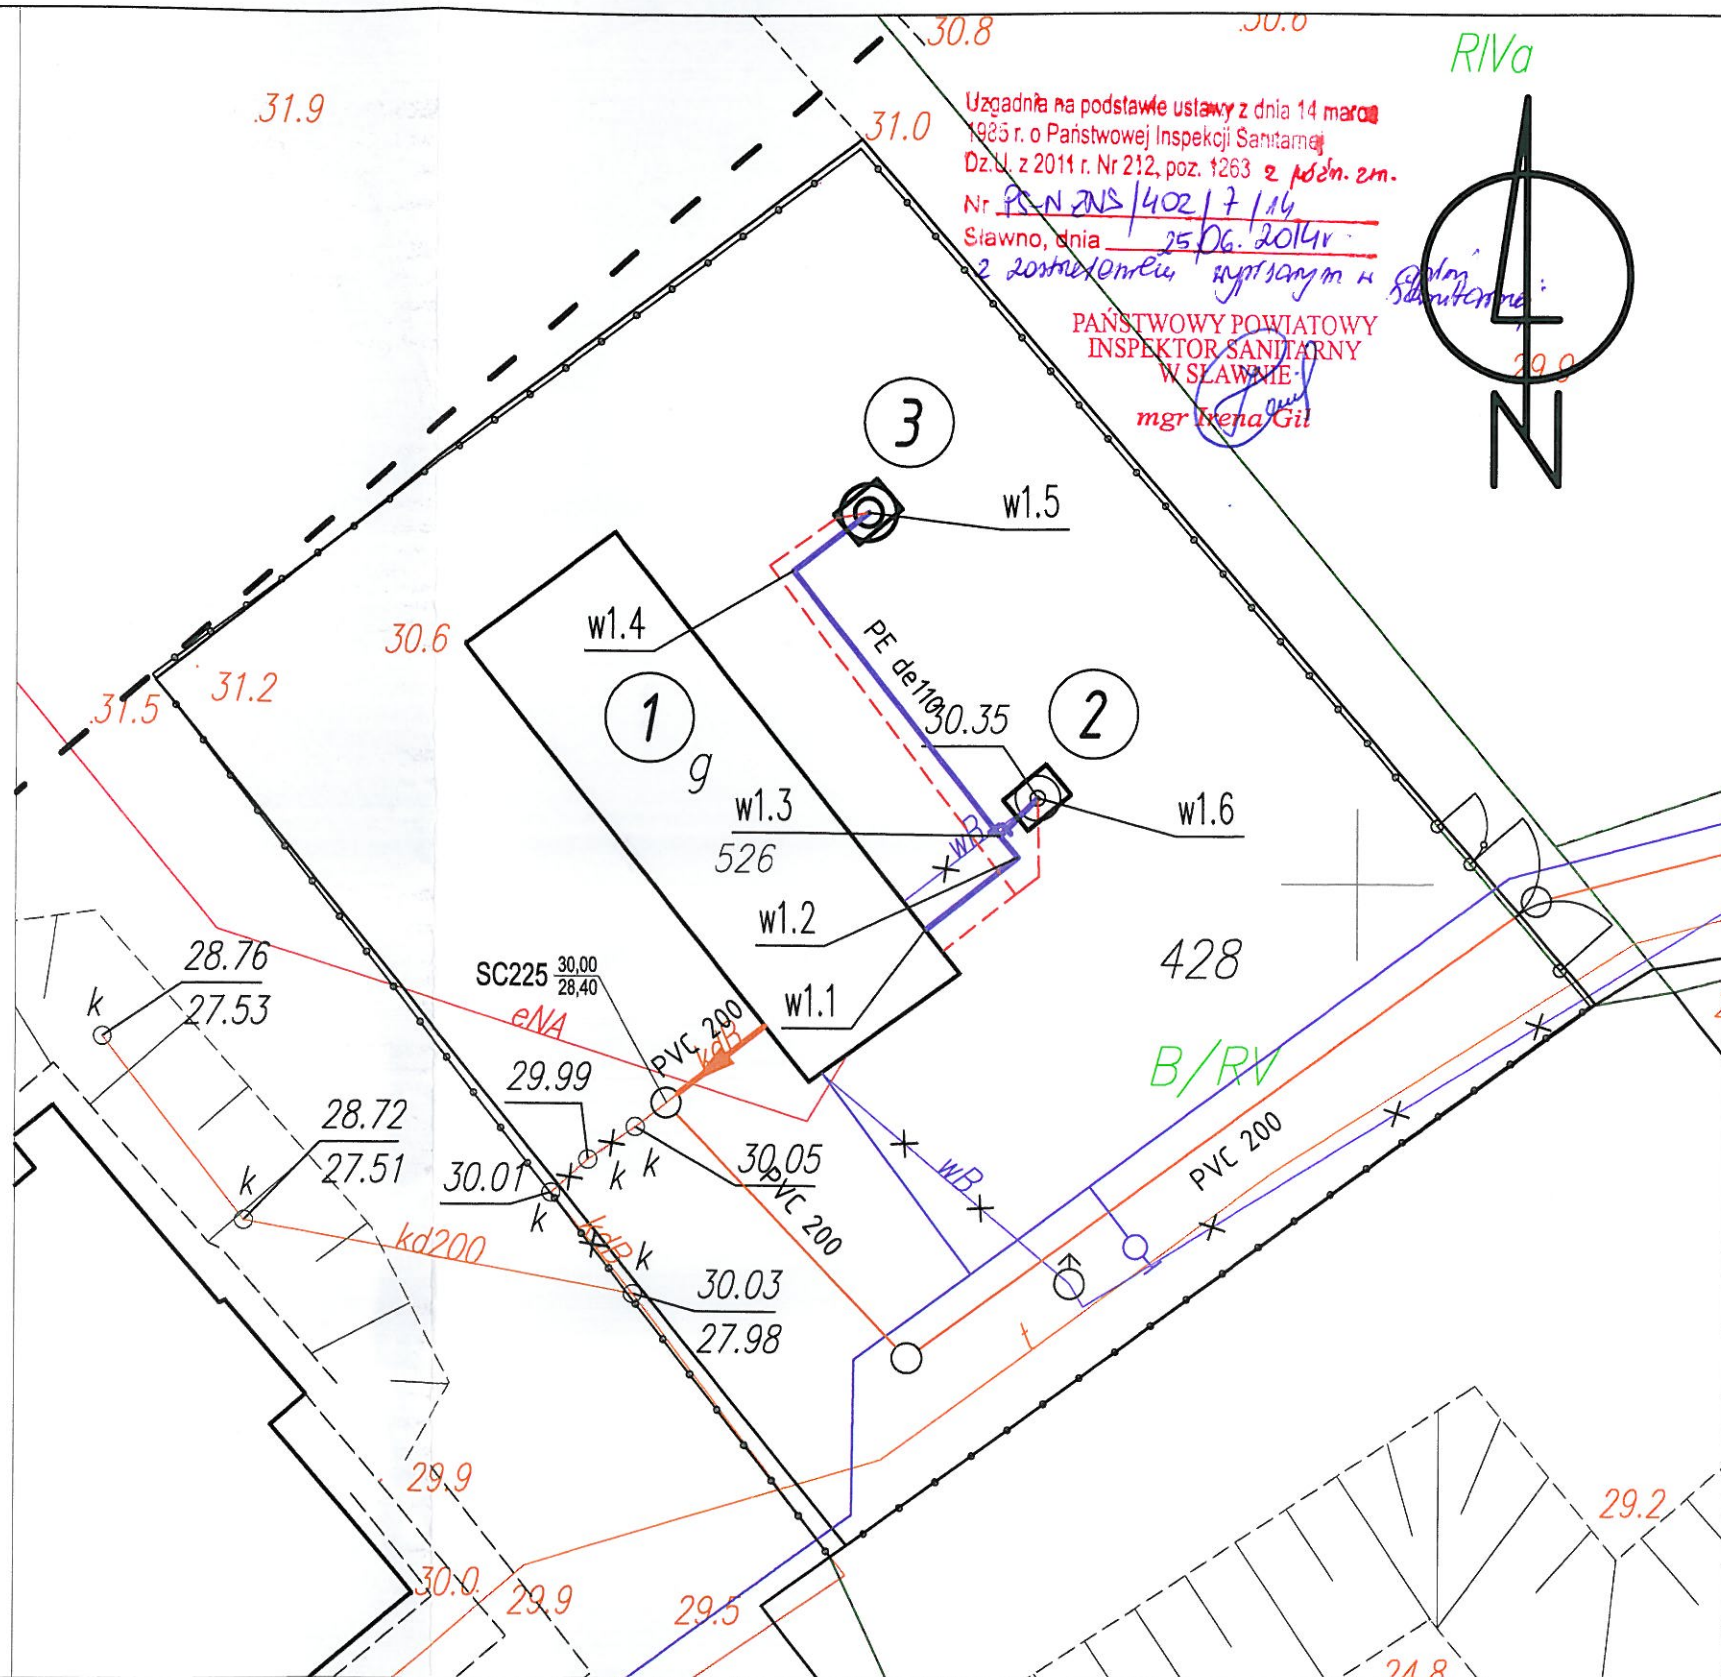

NAZWA ZAMÓWIENIA:

PRZEBUDOWA ORAZ ROZBUDOWA STACJI UZDATNIANIA
WODY M. SŁAWSKO, GMINA SŁAWNO

INWESTOR

GMINA SŁAWNO
UL. M. CURIE-SKŁODOWSKIEJ 9 76-100 SŁAWNO

TREŚĆ RYSUNKU

PROJEKT ZABUDOWY I ZAGOSPODAROWANIA TERENU
PRZEBUDOWY I ROZBUDOWY STACJI UZDATNIANIA WODY

STADIUM

PB

PROJEKTOWAŁ

mgr inż. Dariusz Budzisz

NR UPRAWNIENIA

ZAP/0141/PWOS/05

SPRAWDZIŁ

mgr inż. Ewa Mich

NR UPRAWNIENIA

ZAP/0204/POOS/10

DATA

05.2014.

PROJEKT

PRZEBUDOWY I ROZBUDOWY STACJI UZDATNIANIA
WODY W SŁAWSKU gm. SŁAWNO

SKALA

1:250

NR RYSUNKU

1