



ZACHODNIOPOMORSKI ZARZĄD MELIORACJI I URZĄDZEŃ WODNYCH W SZCZECINIE
Al. Papieża Jana Pawła II nr 42; 71 - 415 Szczecin, www.zzmiuw.pl
tel. 91/43-18-102; fax. 91/43-18-097; e-mail: sekretariat@zzmiuw.pl
REGON: 001036336; NIP: 851-10-73-464

Sławno, 28.09.2015r.

ESL 5012/16/1/15/RW

**BIURO PROJEKTOWANIA I NADZORU
BUDOWNICTWA KOMUNIKACYJNEGO**
ul. Traugutta 2B
78 – 400 SZCZECINEK

Dotyczy: podania warunków technicznych na wykonanie wylotu betonowego kanalizacji deszczowej DN500 do cieku melioracji podstawowej **Rzeki Wrześniczki**.

Zachodniopomorski Zarząd Melioracji i Urządzeń Wodnych w Szczecinie Terenowy Oddział w Sławnie informuje, że na wykonanie wylotu należy opracować operat wodnoprawny uwzględniając n/w warunki :

1. Na wykonanie prac należy uzyskać pozwolenie wodnoprawne zgodnie z ustawą z 18 lipca 2001 roku Prawo Wodne (Dz.U. 2012r. Poz.145).
2. Inwestor po uzyskaniu pozwolenia wodnoprawnego powinien uzyskać zgodę na dysponowanie gruntem (Rzeka Wrześniczka działka 202/1 obręb Noskowo gm. Sławno km 6+670) na cele budowlane od Dyrektora ZZMiUW w Szczecinie.
3. Teren naruszony podczas wykonywania robót należy przywrócić do stanu pierwotnego.
4. O terminie rozpoczęcia i zakończenia robót należy powiadomić ZZMiUW TO Sławno.
5. Po wykonaniu prac przekazać do ZZMiUW TO w Sławnie egzemplarz dokumentacji powykonawczej .


Na trasie projektowanej kanalizacji występuje sieć drenarska w przypadku uszkodzenia należy wykonać jej podłączenie lub zastosować nowe rozwiązania odwadniające teren przyległy do planowanej inwestycji działka 4/25.


Ponadto informujemy o obowiązku wynikającym z art. 217 ust. „Prawo wodne” z dnia 18 lipca 2001r. dot. zawarcia z Marszałkiem Województwa Zachodniopomorskiego umowy na użytkowanie gruntu pod powierzchnią wodą publiczną (Rzeka Wrześniczka) zajęta przez wybudowany wylot i wnoszenia z tego tytułu corocznych opłat

Otrzymują:
1. adresat
2. a/a

KIEROWNIK
Terenowego Oddziału
Sławno
inż. Sławomir Biliński

**ZZMiUW Terenowy Oddział w Sławnie z siedzibą w Darłowie, 76 – 150 Darłowo,
ul. Dąbrowskiego 4, e-mail: loslawno@zzmiuw.pl; tel. 94/314 10 13;**

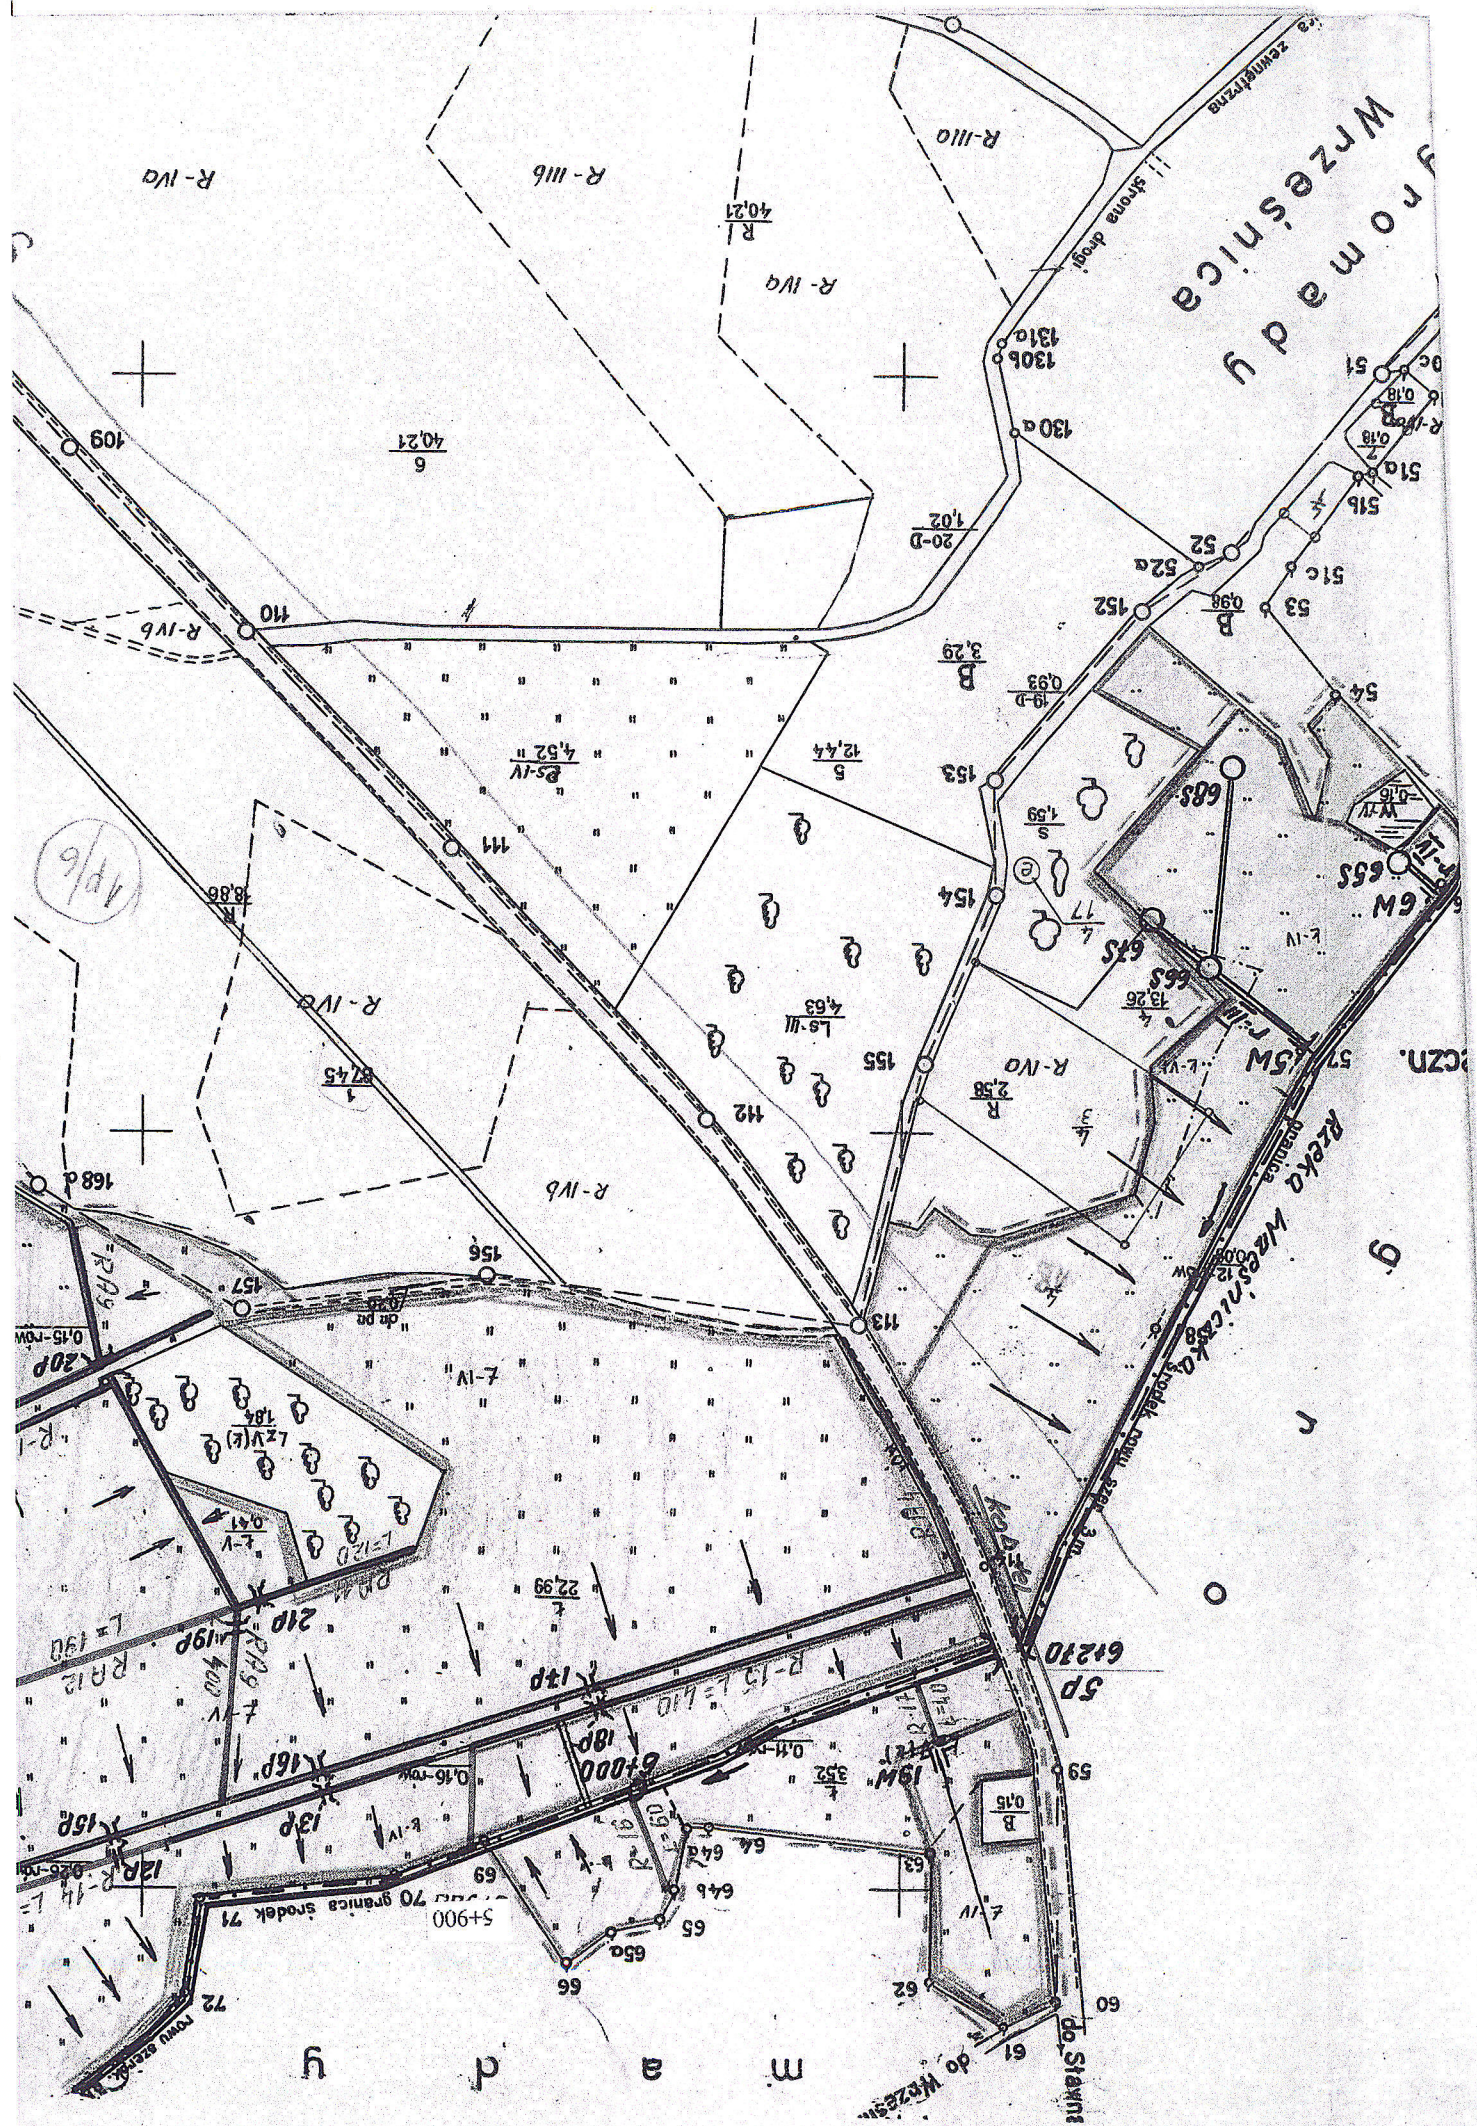

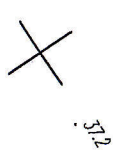

38.2

38.1

obszar zaprawny

Wylot betonowy prefabrykowany

